


11 - Budapest-Esztergom-Taj
másodrendű főút

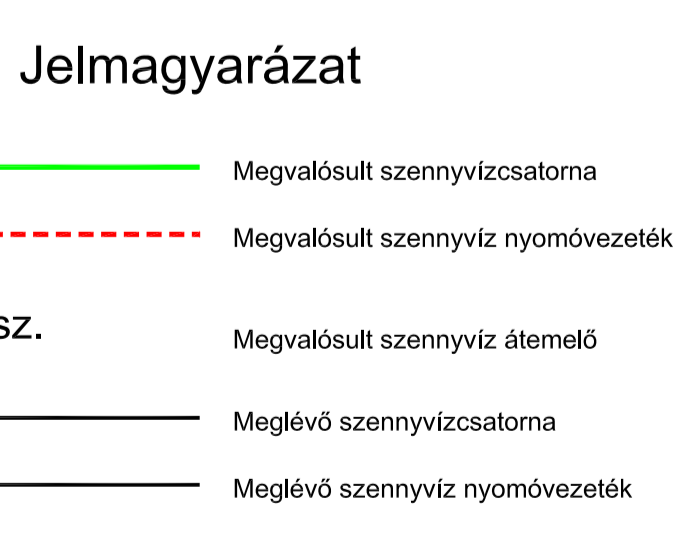

MEGVALÓSULÁSI TERV

Tervezés: 1-13-57-7 Nyomvonalas létesítmények kivitelezési terve		Tervezés: Szentendre szennyvízelvezetése Alézetes helyszínrajz	
Rajzszám: M=1:4000		Dátum: 2016.01. 0	