
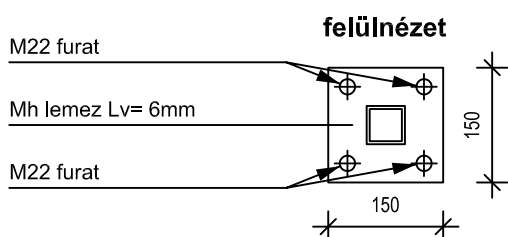


# Szerelvény megtámasztó nyereg /egyedi gyártás/

M=1:10

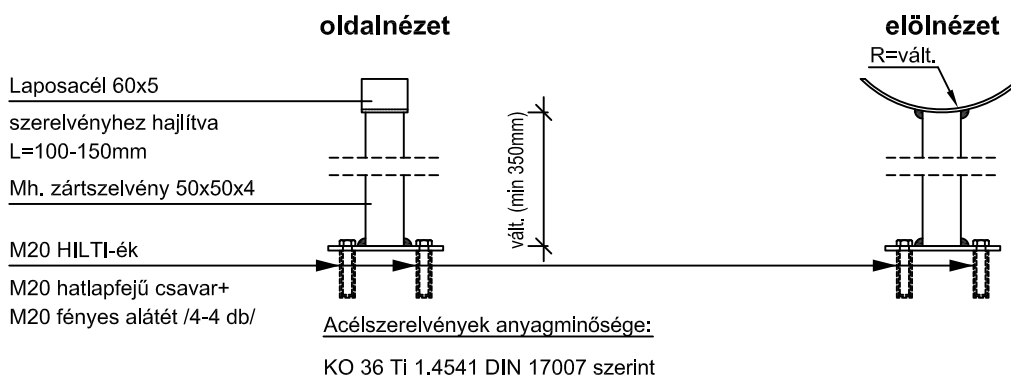

## MEGVALÓSULÁSI TERV

Csepregi András

A-HÍD ZRT.  
1138 Bp., Karikás Frigyes u. 20. sz.  
Adószám: 245-038-2-41

A megvalósulási tervek a Dunakanyar Konzorcium (A-Híd Építő Zrt. és Pentak Kft.) által szolgáltatott adatok alapján készültek.

Megrendelő:

Dunakanyar Csatornázási Társulás  
2017 Pócsmegyer, Hunyadi utca 6.



Fővállalkozó:



A-HÍD  
É P Í T Ő Z R T.



Dunakanyar Konzorcium  
1138 Budapest, Karikás Frigyes u. 20.

Megvalósulási tervet készítette:



Techno-GEO Mérnökiroda Kft.  
1118 Budapest, Nagyszében út 24.  
www.techno-geo.hu  
Tel.:06-1-246-06-34

Ügyvezető:

*Beretich Gábor*

Beretich Gábor

Megvalósulási tervet készítette:

*Agócs István*

Agócs István

KB-T, VZ-TEL, VZ-TER, VZ-VKG 01-12628

Kivitelei terveket készítette:

Generáltervező:



BDL Környezetvédelmi Kft.  
1118 Budapest  
Rétköz utca 5.  
tel: 1-224-0670  
www.bdl.hu

Altervező:



Nívó Quattro

Fővállalkozó, Ipari, Kereskedelmi  
és Szolgáltató Kft.  
Alapítva 1983.  
1131 Budapest, Dolmány u. 12.

Generáltervező:

*Mitsányi Gábor*

Mitsányi Gábor  
VZ-T/01-8194

Felelős tervező:

*Jenei Attila*

Jenei Attila  
VZ-T/13-4355

Tervező:

*Iván András*

Iván András

Tervező:

*Knolmár Marcell*

Knolmár Marcell

Munkaszám:

1-13-57-7

Létesítmény: A szentendrei szennyvíz-agglomerációhoz tartozó  
települések szennyvíz-csatornázási rendszereinek fejlesztése  
KEOP - 1.2.0 / B -10-2010-0061

Tervfajta:

Nyomvonalas  
létesítmények  
Megvalósulási terve

Megnevezés:

Szentendre szennyvízelvezetése  
Szerelvény megtámasztó idom rajza

Rajzméret:

-

Méretarány:

-

Rajzsám:

12.1-MT-8.11-0

Dátum:

2016.01

Revízió:

0