


MP-SRNI 48/50: 60/63: M10 KO menetes szárl HEL M10 HIL TI 6k 2x2 ktl.



**MEGVALÓSULÁSI TERV**  
Csépregi András  
1138 Bp., Karikás Frigyes u. 20. sz.  
A-HÍD Zrt.  
Alapítvány: 2010.03.11.

A megvalósulási tervet a Dunakanyar Konzorcium (A-Híd Építő Zrt. és Pentak Kft.) által szolgáltatott adatok alapján készült.  
Megrendelő: Dunakanyar Csatornázási Társulás 2017 Pócsmegyer, Hunyadi utca 6.  
Fővállalkozó: Dunakanyar Konzorcium 1138 Budapest, Karikás Frigyes u. 20.  
Megvalósulási tervet készítette: Techno-GEO Mérnökroda Kft. 1118 Budapest, Nagyszében út 24. www.techno-geo.hu Tel.:06-1-246-06-34  
Ügyvezető: Beretich Gábor  
Megvalósulási tervet készítette: Agócs István KB-T, VZ-TEL, VZ-TER, VZ-VKG 01-12628

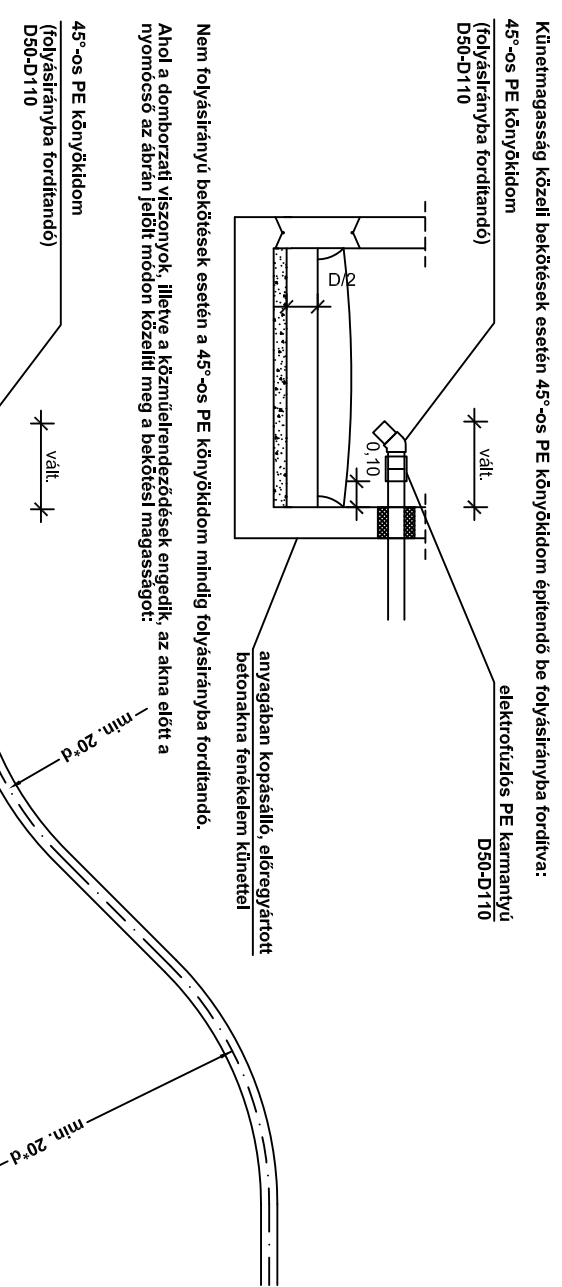

Techno-GEO Mérnökroda Kft.  
1118 Budapest, Nagyszében út 24.  
www.techno-geo.hu  
Tel.:06-1-246-06-34

Ügyvezető:  
Beretich Gábor

Megvalósulási tervet készítette:  
Agócs István  
KB-T, VZ-TEL, VZ-TER, VZ-VKG 01-12628



BDL Környezetvédelmi Kft.  
1118 Budapest, Rétköz utca 5.  
tel: 1-224-0670  
www.bdl.hu

Alternező: Nivó Quattro  
Fővállalkozó, part. Kereskedelmi és Szolgáltató Kft.  
Alapítva 1983.  
1131 Budapest, Dolmány u. 12.

Generáltervező: Mitsányi Gábor  
VZ-T/01-8194

Felelős tervező: Jenel Attila  
VZ-T/13-4355

Tervező: Iván András

Tervező: Knolmar Marcell

Munkaszám: 1-13-57-7  
Létesítmény: A szentendrei szennyvíz-agglomerációhoz tartozó települések szennyvíz-csatornázási rendszereinek fejlesztése  
KEOP - 1.2.0 / B -10-2010-0061

Tervfajta: Nyomvonalas létesítmények  
Mégnevezés: Szentendre szennyvízelvezetése  
Csilapító akna típusterve

Rajzméret: -	Méretarány: M=1:100	Rajzsorszám: 12.1-MT-8.12-0	Dátum: 2016.01.	Revízió: 0
--------------	---------------------	-----------------------------	-----------------	------------