


# KERESZTMETSZET

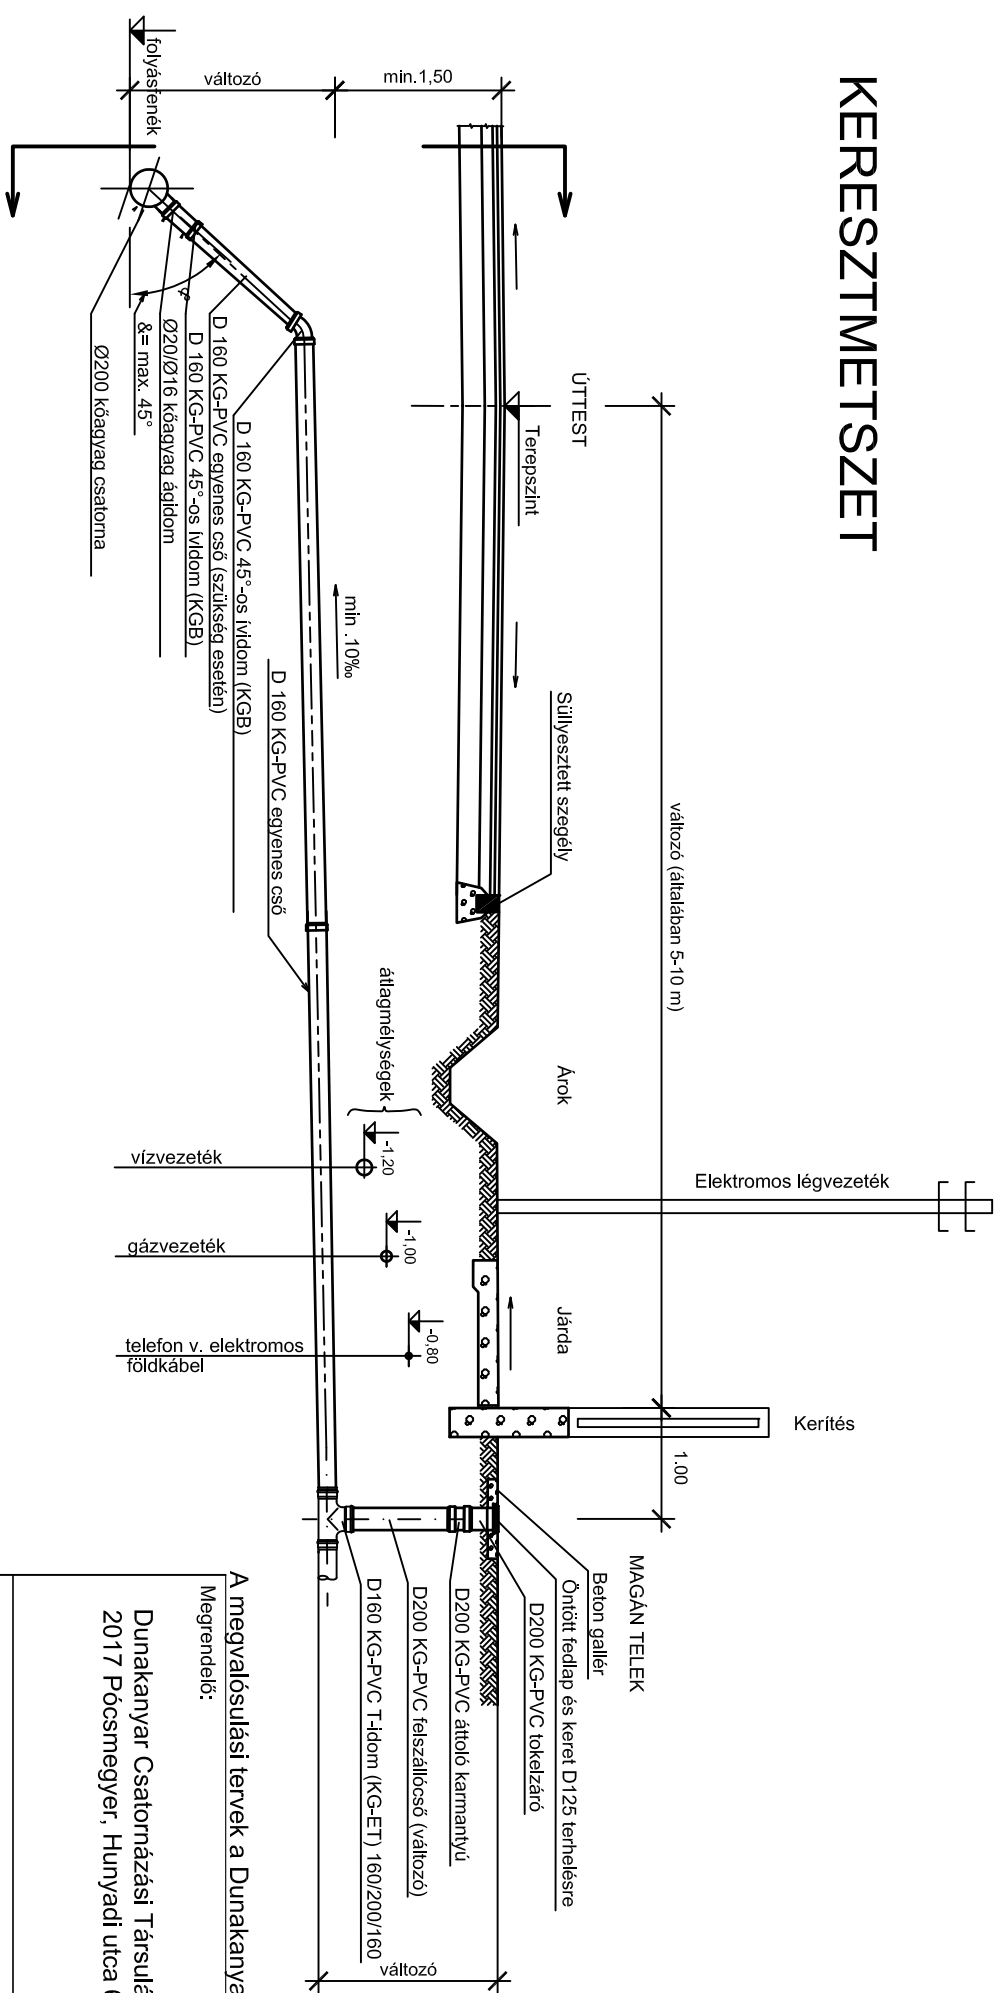

# MEGJEGYZÉS


Aknára történő rákötés esetén a tisztító akna felületi idomok elmaradnak, helyettük berfalazó idom kerül beépítésre.

**MEGVALÓSULÁSI TERV**  
Csepregi András  
1138 Bp., Karikás Frigyes u. 20. sz.  
Munkaszám: 24-072828-2-11



Fővállalkozó:  
**A-HÍD**  
E P I T Ő Z R T.  
Dunakanyar Konzorcium  
1138 Budapest, Karikás Frigyes u. 20.

# A-A METSZET

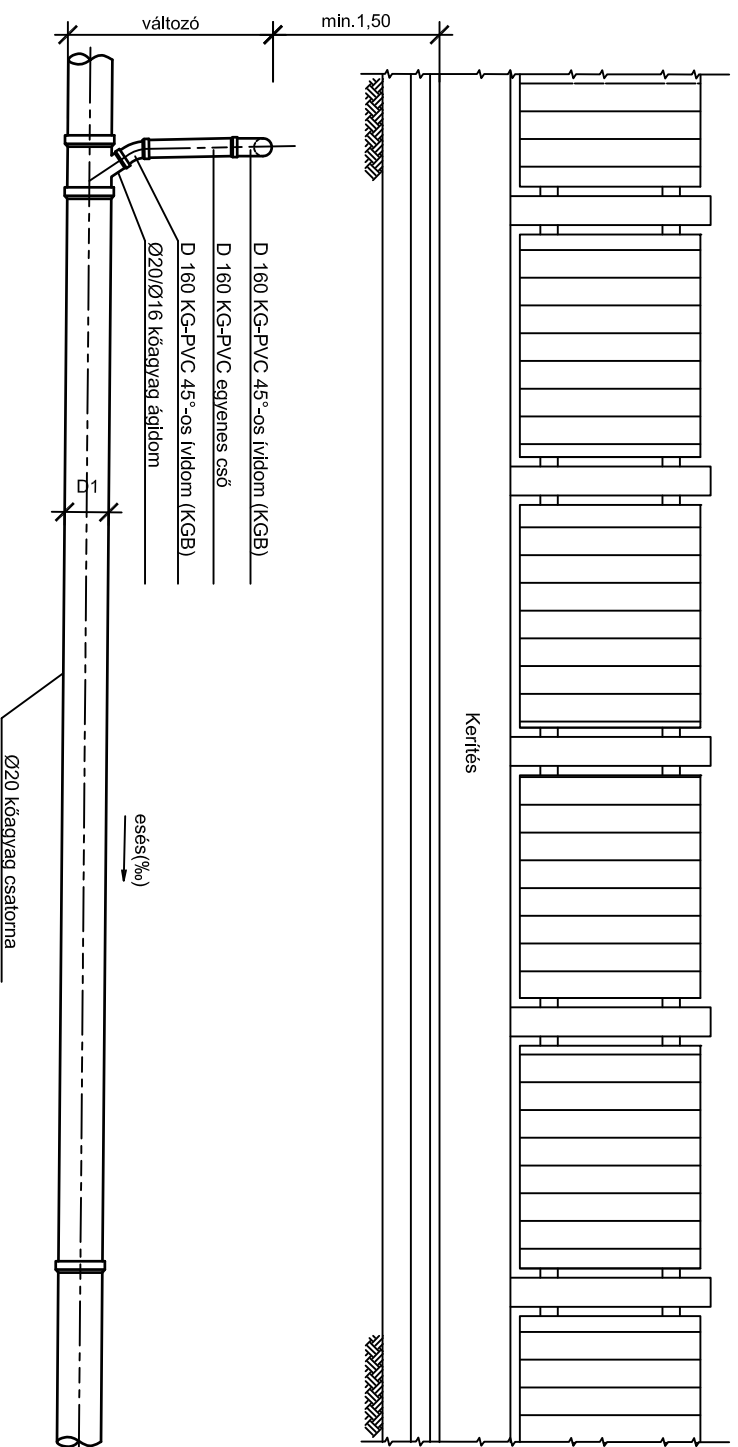

A megvalósulási tervet a Dunakanyar Konzorcium (A-Híd Építő Zrt. és Pentak Kft.) által szolgáltatott adatok alapján készítették		Munkaszám: <b>1-13-57-7</b>	
Megrendelő: Dunakanyar Csatornázási Társulás 2017 Pócsmegeyer, Hunyadi utca 6.	Megvalósulási tervet készítette: <b>TECHNO GEO</b> MÉRNÖKIRODA KFT. Techno-GEO Mérnökiroda Kft. 1118 Budapest, Nagyszében út 24. www.techno-geo.hu Tel.:06-1-246-06-34	Átvenné: <b>Nivó Quattro</b> Fővállalkozó, Ipari, Kereskedelmi és Szolgáltató Kft. Alapítva 1983. 1131 Budapest, Dolmány u. 12.	Létesítmény: A szentendrei szennyvíz-agglomerációhoz tartozó települések szennyvíz-csatornázási rendszerének fejlesztése KEOP - 1.2.0 / B -10-2010-0061
Kivitelező: BDL Kömnyeztvédelmi Kft. 1118 Budapest Rétkőz utca 5. tel: 1-224-0670 www.bdl.hu	Feladós tervező: Jenei Attila VZ-T/13-4355	Tervező: Iván András	Megnevezés: <b>Szentendre szennyvízelvezetése</b> <b>Gravitációs házi bekötés típusterve</b>
Generáltervező: Mitsányi Gábor VZ-T/01-8194	Generáltervező: BDL Kömnyeztvédelmi Kft. 1118 Budapest Rétkőz utca 5. tel: 1-224-0670 www.bdl.hu	Tervező: Knolnár Marcell	Tervező: Knolnár Marcell
Tervfajla: <b>Nyomvonalas</b> <b>létesítmények</b> <b>Megvalósulási terve</b>	Méretarány: <b>M=1:100</b>	Rajzszám: <b>12.1-MT-8.14-0</b>	Dátum: <b>2016.01.</b>
Rajzteret: <b>-</b>	Méretarány: <b>M=1:100</b>	Rajzszám: <b>12.1-MT-8.14-0</b>	Dátum: <b>2016.01.</b>
			Revízió: <b>0</b>