


Nyomóvezeték fali átvezetése műtárgyon


D63
Metszet

D90 átmérő alatt

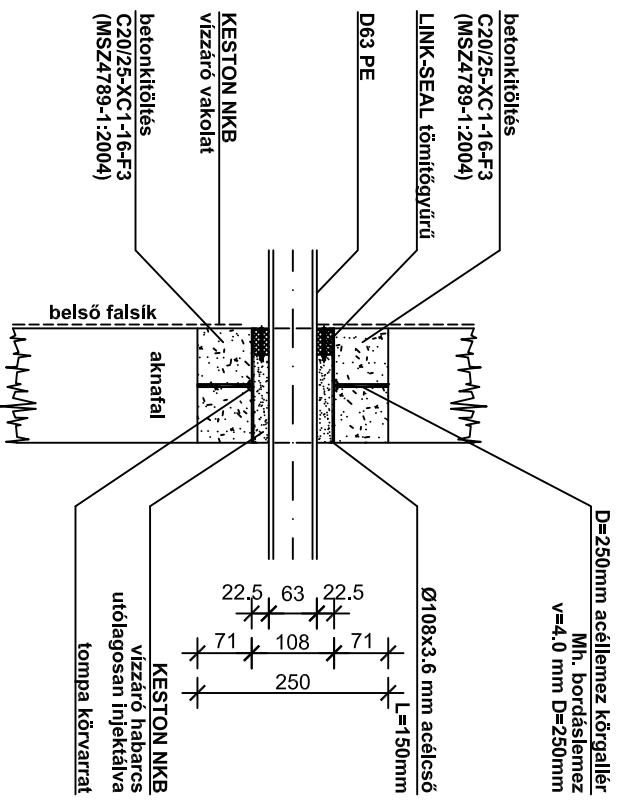


D50
Metszet

D50 átmérő alatt

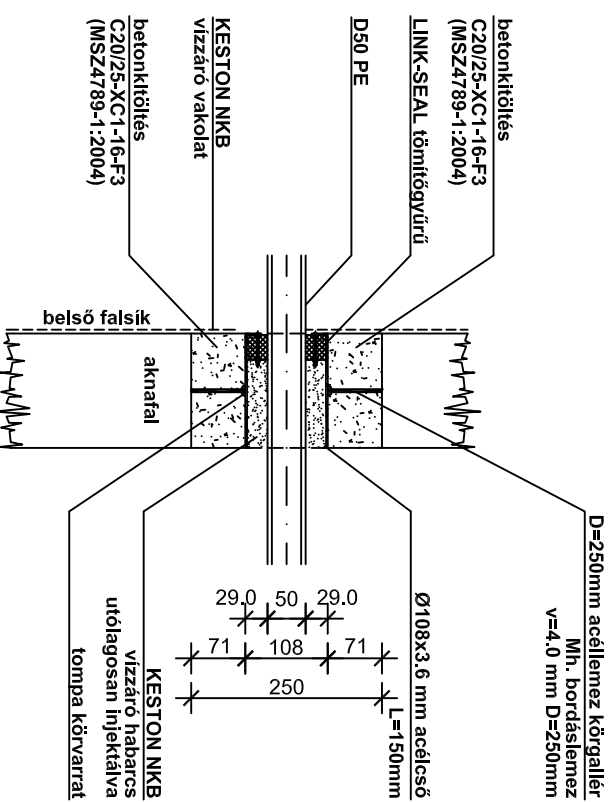


Metszet


D90 átmérő föl felé

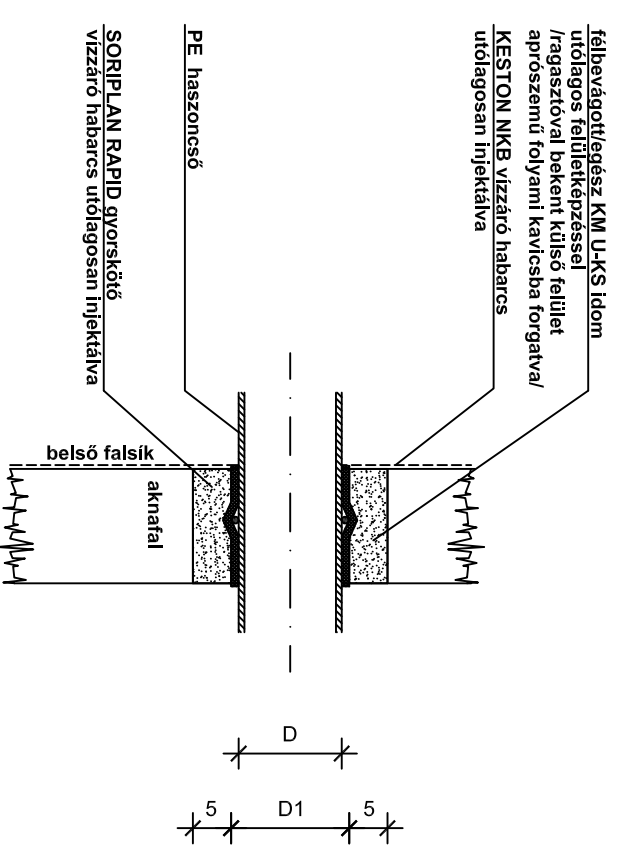

Befalazóidom előlnézet

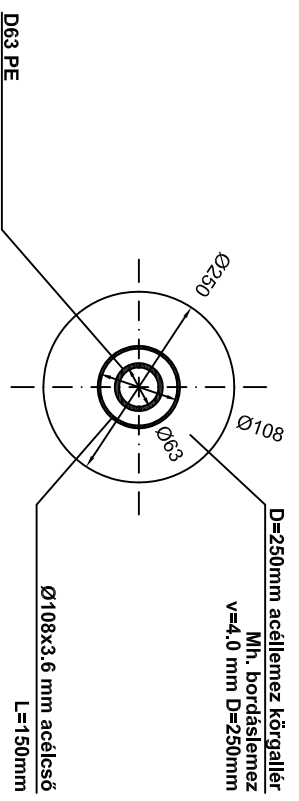

Befalazóidom előlnézet

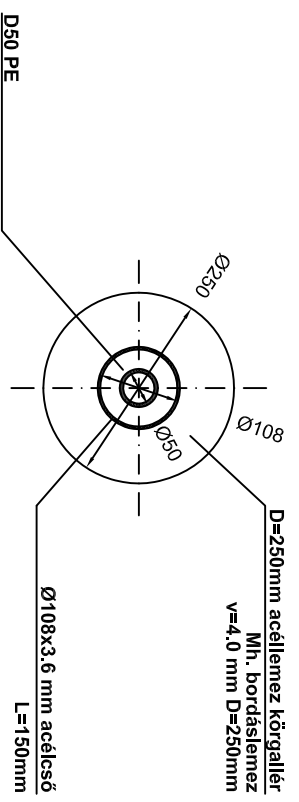

Alkalmazott Link-SEAL elemek:
D63 LS-275 11db/átvezetés

Alkalmazott Link-SEAL elemek:
D50 LS-275 10db/átvezetés

MEGVALÓSULÁSI TERV

Csepregi András

1138 Bp. Karkás Frigyes u. 20. sz.
A-HÍD KÖRNYEZETVÉDELMI KFT.

A megvalósulási tervet a Dunakanyar Konzorcium (A-Híd Építő Zrt. és Pentak Kft.) által szolgáltatott adatok alapján készülték

Megrendelő:

Dunakanyar Csatornázási Társulás
2017 Pócsmezgyer, Hunyadi utca 6.

Fővállalkozó:

A-HÍD **Pentak**
E P I T Ő Z R T.
Dunakanyar Konzorcium
1138 Budapest, Karkás Frigyes u. 20.

Megvalósulási tervet készítette:

TECHNO GEO
MÉRŐKIRODA KFT.
Techno-GEO Mérnökroda Kft.
1118 Budapest, Nagyszeben út 24.
www.techno-geo.hu
Tel.:06-1-246-06-34

Ügyvezető:

Beretch Gábor

Megvalósulási tervet készítette:

Agócs István
KB-T, VZ-TEL, VZ-TER, VZ-VKG 01-12628

Kivitelei terveket készítette:

Generáltervező:
BDL
Környezetvédelmi Kft.
1118 Budapest
Rétköz utca 5.
Tel: 1-224-0670
www.bdl.hu

Áttervező:

Nívó Quattro
Fővállalkozó, Ipari, Kereskedelmi
és Szolgáltató Kft.
Alapítva 1983.
1131 Budapest, Dolmány u. 12.

Generáltervező:

Mitsányi Gábor
VZ-T/01-8194

Felelős tervező:

Jenei Attila
VZ-T/13-4355

Tervező:

Iván András

Tervező:

Knolnár Marcell

Munkaszám: 1-13-57-7

Létesítmény: A szentendrei szennyvíz-agglomerációhoz tartozó települések szennyvíz-csatornázási rendszereinek fejlesztése
KEOP - 1.2.0 / B - 10-2010-0061

Tervfajla:

Nyomvonalas

létesítmények

Megvalósulási terv

Megnevezés:

Szentendre szennyvízelvezetése

Nyomóvezeték fali átvezetése műtárgyon

Rajznrét:

M=1:100

Méretarány:

Rajzszám:

12.1-MT-8.15-0

Dátum:

2016.01.

Revízió:

0