



Nyomóvezetéki csomópontok


1. Egyenes elektrofüzions toldás

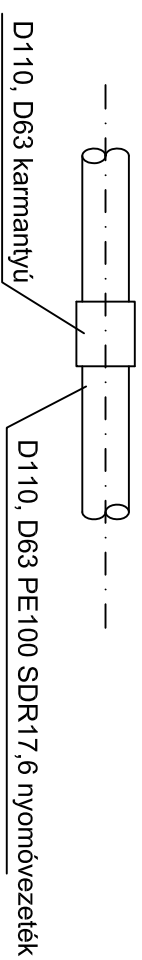


2. 45°-os iránytörés elektrofüzions idommal

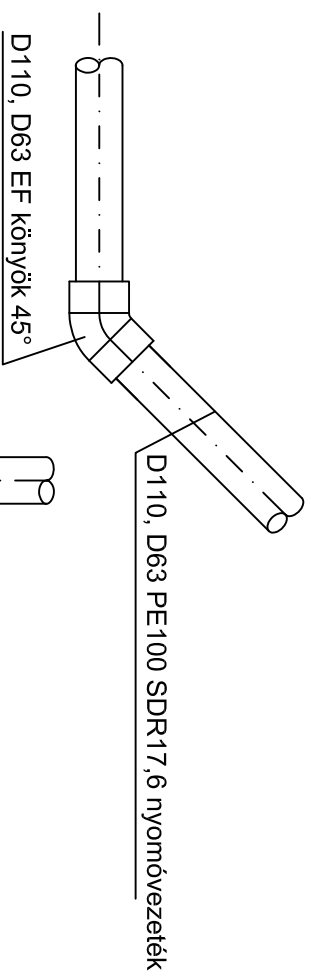


3. 90° -os iránytörés 2db 45°-os elektrofüzions idommal

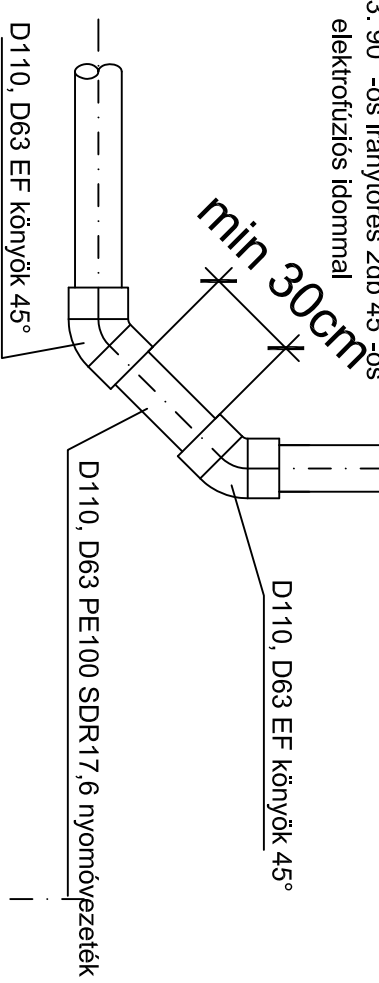

4. Ágídom csatlakozása 45°-os iránytöréssel elektrofüzions idommal

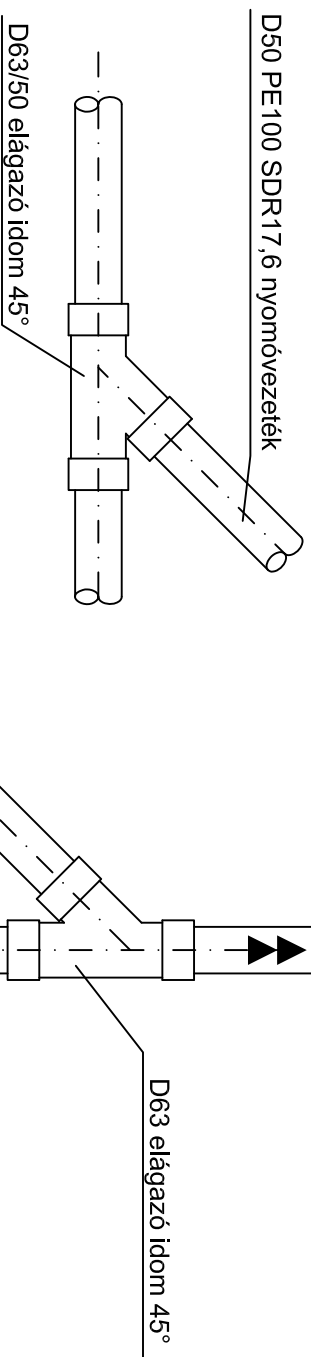

5. 90°-os elágazás elektrofüzions idommal

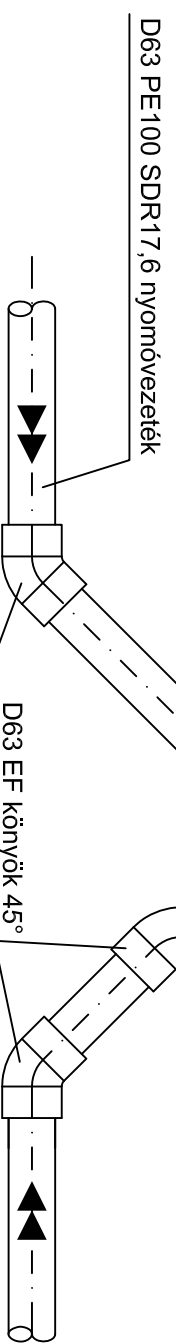

**MEGVALÓSULÁSI TERV**  
Csepregi András

1138 Bp., Karikás Frigyes u. 20. sz.  
Műhelyszám: 24-07283-2-41

A megvalósulási tervek a Dunakanyar Konzorcium (A-Híd Építő Zrt. és Pentak Kft.) által szolgáltatott adatok alapján készültek

Megrendelő:

Dunakanyar Csatornázási Társulás  
2017 Pócsmezgyer, Hunyadi utca 6.



Fővállalkozó:

**A-HÍD**  
E P I T Ő Z R T.  
Dunakanyar Konzorcium  
1138 Budapest, Karikás Frigyes u. 20.

Megvalósulási tervet készítette:

**TECHNO-GEO**  
**MÉRNÖKIRODA KFT.**

Techno-GEO Mérnökiroda Kft.  
1118 Budapest, Nagyszében út 24.  
www.techno-geo.hu  
Tel.:06-1-246-06-34

Ügyvezető: Megvalósulási tervet készítette:

Beretch Gábor

Agócs István  
KB-T, VZ-TEL, VZ-TER, VZ-VKG 01-12628

Kiviteli terveket készítette:

**BDL**  
**Környezetvédelmi Kft.**

BDL Környezetvédelmi Kft.  
1118 Budapest  
Rettköz utca 5.  
tel: 1-224-0670  
www.bdl.hu

**Nivó Quattro**

Fővállalkozó, Ipari, Kereskedelmi  
és Szolgáltató Kft.  
Alapítva 1983.  
1131 Budapest, Dolmány u. 12.

Generáltervező:

Mitsányi Gábor  
VZ-T/01-8194

Feladós tervező:

Jenei Attila  
VZ-T/13-4355

Tervező:

Iván András

Tervező:

Knolnár Marcell

Munkaszám:

**1-13-57-7**

Létesítmény: A szentendrei szennyvíz-agglomerációhoz tartozó  
települések szennyvíz-csatornázási rendszerének fejlesztése  
KEOP - 1.2.0 / B -10-2010-0061

Tervfajla:

**Nyomvonalas**  
**létesítmények**  
**Megvalósulási terve**

Megnevezés:  
**Szentendre szennyvízelvezetése**  
**Nyomóvezetéki csomópontok**

Rajzteret:

Méretarány:

M=1:100

Rajzszám:

12.1-MT-8.16-0

Dátum:

2016.01.

Revízió:

0