


LÉTESÍTMÉNYJEGYZÉK

1. Átemelő
 2. Szerelvény akna
- ## JELMAGYARÁZAT

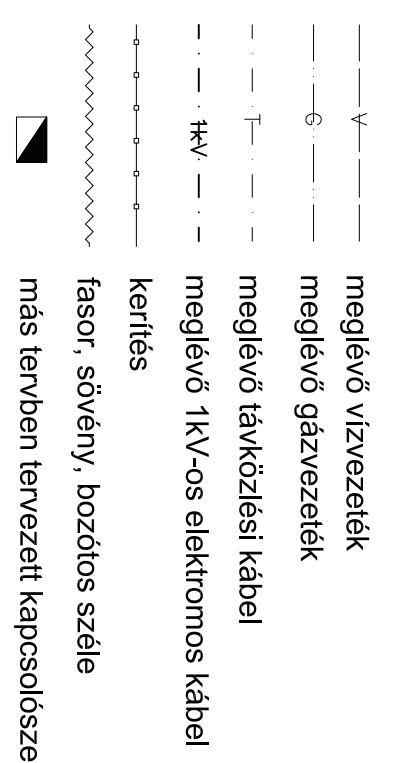

MEGVALÓSLÁSI TERV
Csepregi András

1138 Bn. Kankalin utca, 20. sz.
A-HÍD Építő és Pentak Kft.
Munkaszám: 13.1-MT-3.1-0

A megvalósulási tervet a Dunakanyar Konzorcium (A-Híd Építő Zrt. és Pentak Kft.) által szolgáltatott adatok alapján készültük.

Megrendelő: Dunakanyar Csatornázási Társulás
2017 Pócsmegyer, Hunyadi utca 6.

Fővállalkozó: **A-HÍD** Építő és Pentak Kft.
Dunakanyar Konzorcium
1138 Budapest, Kankás Frigyes u. 20.

Megvalósulási tervet készítette:

TECHNO GEO MÉRNÖKIRODA KFT.	Techno-GEO Mérnökiroda Kft. 1118 Budapest, Nagyszében út 24. www.techno-geo.hu Tel.:06-1-246-06-34	Ugyvezető: Beretich Gábor	Megvalósulási tervet készítette: Agócs István KB-T, VZ-TEL, VZ-TER, VZ-VKG 01-12828
---------------------------------------	---	------------------------------	---

Kivitelei terveket készítette:

BDL Környezetvédelmi Kft.	BDL Környezetvédelmi Kft. 1118 Budapest Rétkőz utca 5. tel.: +224-0670 www.bdl.hu	Államvezető: Nívó Quattro Fővállalkozó, Ipari, Kereskedelmi és Szolgáltató Kft. Alapítva 1983. 1131 Budapest, Dolmány u. 12.
-------------------------------------	---	--

Generáltervező: Milsányi Gábor
VZ-T/01-8194

Feladós tervező: Jenei Attila
VZ-T/13-4355

Tervező: Wán András

Tervező: Knollmár Marcell

Munkaszám: **1-13-57-7**

Létesítmény: A szentendrei szennyvíz-aggglomerációhoz tartozó települések szennyvíz-csatornázási rendszerének fejlesztése
KEOP - 1.2.0/B -10-2010-0061

Tervfajta: **Megvalósulási terv**

Megnevezés: **Szentendre szennyvízelvezetése**

13. sz. beemelő megvalósulási helyszínrajza

Rajzszám:	13.1-MT-3.1-0	Dátum:	2016.01.	Revízió:	0
Méretarány:	M=1:100	Rajzszám:			
Rajzleírás:	-				