 








LÉTESÍTMÉNYJEGYZÉK

1. Átemelő
 2. Szerelvény akna
- ## JELMAGYARÁZAT

-  meglévő vízvezeték
-  meglévő gázvezeték
-  meglévő távközlési kábel
-  meglévő 1kV-os elektromos kábel
-  kerítés
-  fásor, sövény, bozótos széle
-  más tervben tervezett kapcsolószekrény

MEGVALÓSULÁSI TERV
Csépregl András

1138 Bp. Kartházi Ferenc u. 20. sz.
A-HÍD Építő Zrt.
Működési engedélyszáma: 241

A megvalósulási tervet a Dunakanyar Konzorcium (A-Híd Építő Zrt. és Pentak Kft.) által szolgáltatott adatok alapján készülték.

Megrendelő:
Dunakanyar Csatornázási Társulás
2017 Pócsmegeyer, Hunyadi utca 6.



Fővállalkozó:
A-HÍD
E P I T Ő Z R T.
Dunakanyar Konzorcium
1138 Budapest, Kartházi Frigyes u. 20.

Megvalósulási tervet készítette: TECHNO-GEO MÉRNÖKIRODA KFT. Techno-GEO Mérnökiroda Kft. 1118 Budapest, Nagyszében ut 24. www.techno-geo.hu Tel.:06-1-246-06-34	Ugyvezető: Beretich Gábor	Megvalósulási tervet készítette: Agócs István Kb-T, VZ-TEL, VZ-TER, VZ-VKG 01-12828
--	------------------------------	---

Kivitelei terveket készítette:


Generáltervező: BDL Környezetvédelmi Kft. 1118 Budapest Rétiköz utca 5. tel: 1-224-0670 www.bdl.hu	Államvezető: Nívó Quattro Fővállalkozó, Ipari, Kereskedelmi és Szolgáltató Kft. Alapítva 1983. 1131 Budapest, Dolmány u. 12.
---	---

Generáltervező: Milsányi Gábor VZ-T/01-8194	Feladós tervező: Jenei Attila VZ-T/13-4355	Tervező: Iván András	Tervező: Krolnár Marcell
---	--	-------------------------	-----------------------------

Munkaszám: 1-13-57-7	Létesítmény: A szentendrei szennyvíz-aggglomerációhoz tartozó települések szennyvíz-csatornázási rendszerének fejlesztése KEOP - 1.2.0/B -10-2010-0061
--------------------------------	---

Tervfajla: Megvalósulási terv	Megnevezés: Szentendre szennyvízelvezetése
19. sz. beemelő megvalósulási helyszínrajza	

Rajzszám: -	Méretarány: M=1:100	Rajzszám: 13.1-MT-3.6-0	Dátum: 2016.01.	Revízió: 0
----------------	------------------------	----------------------------	--------------------	---------------

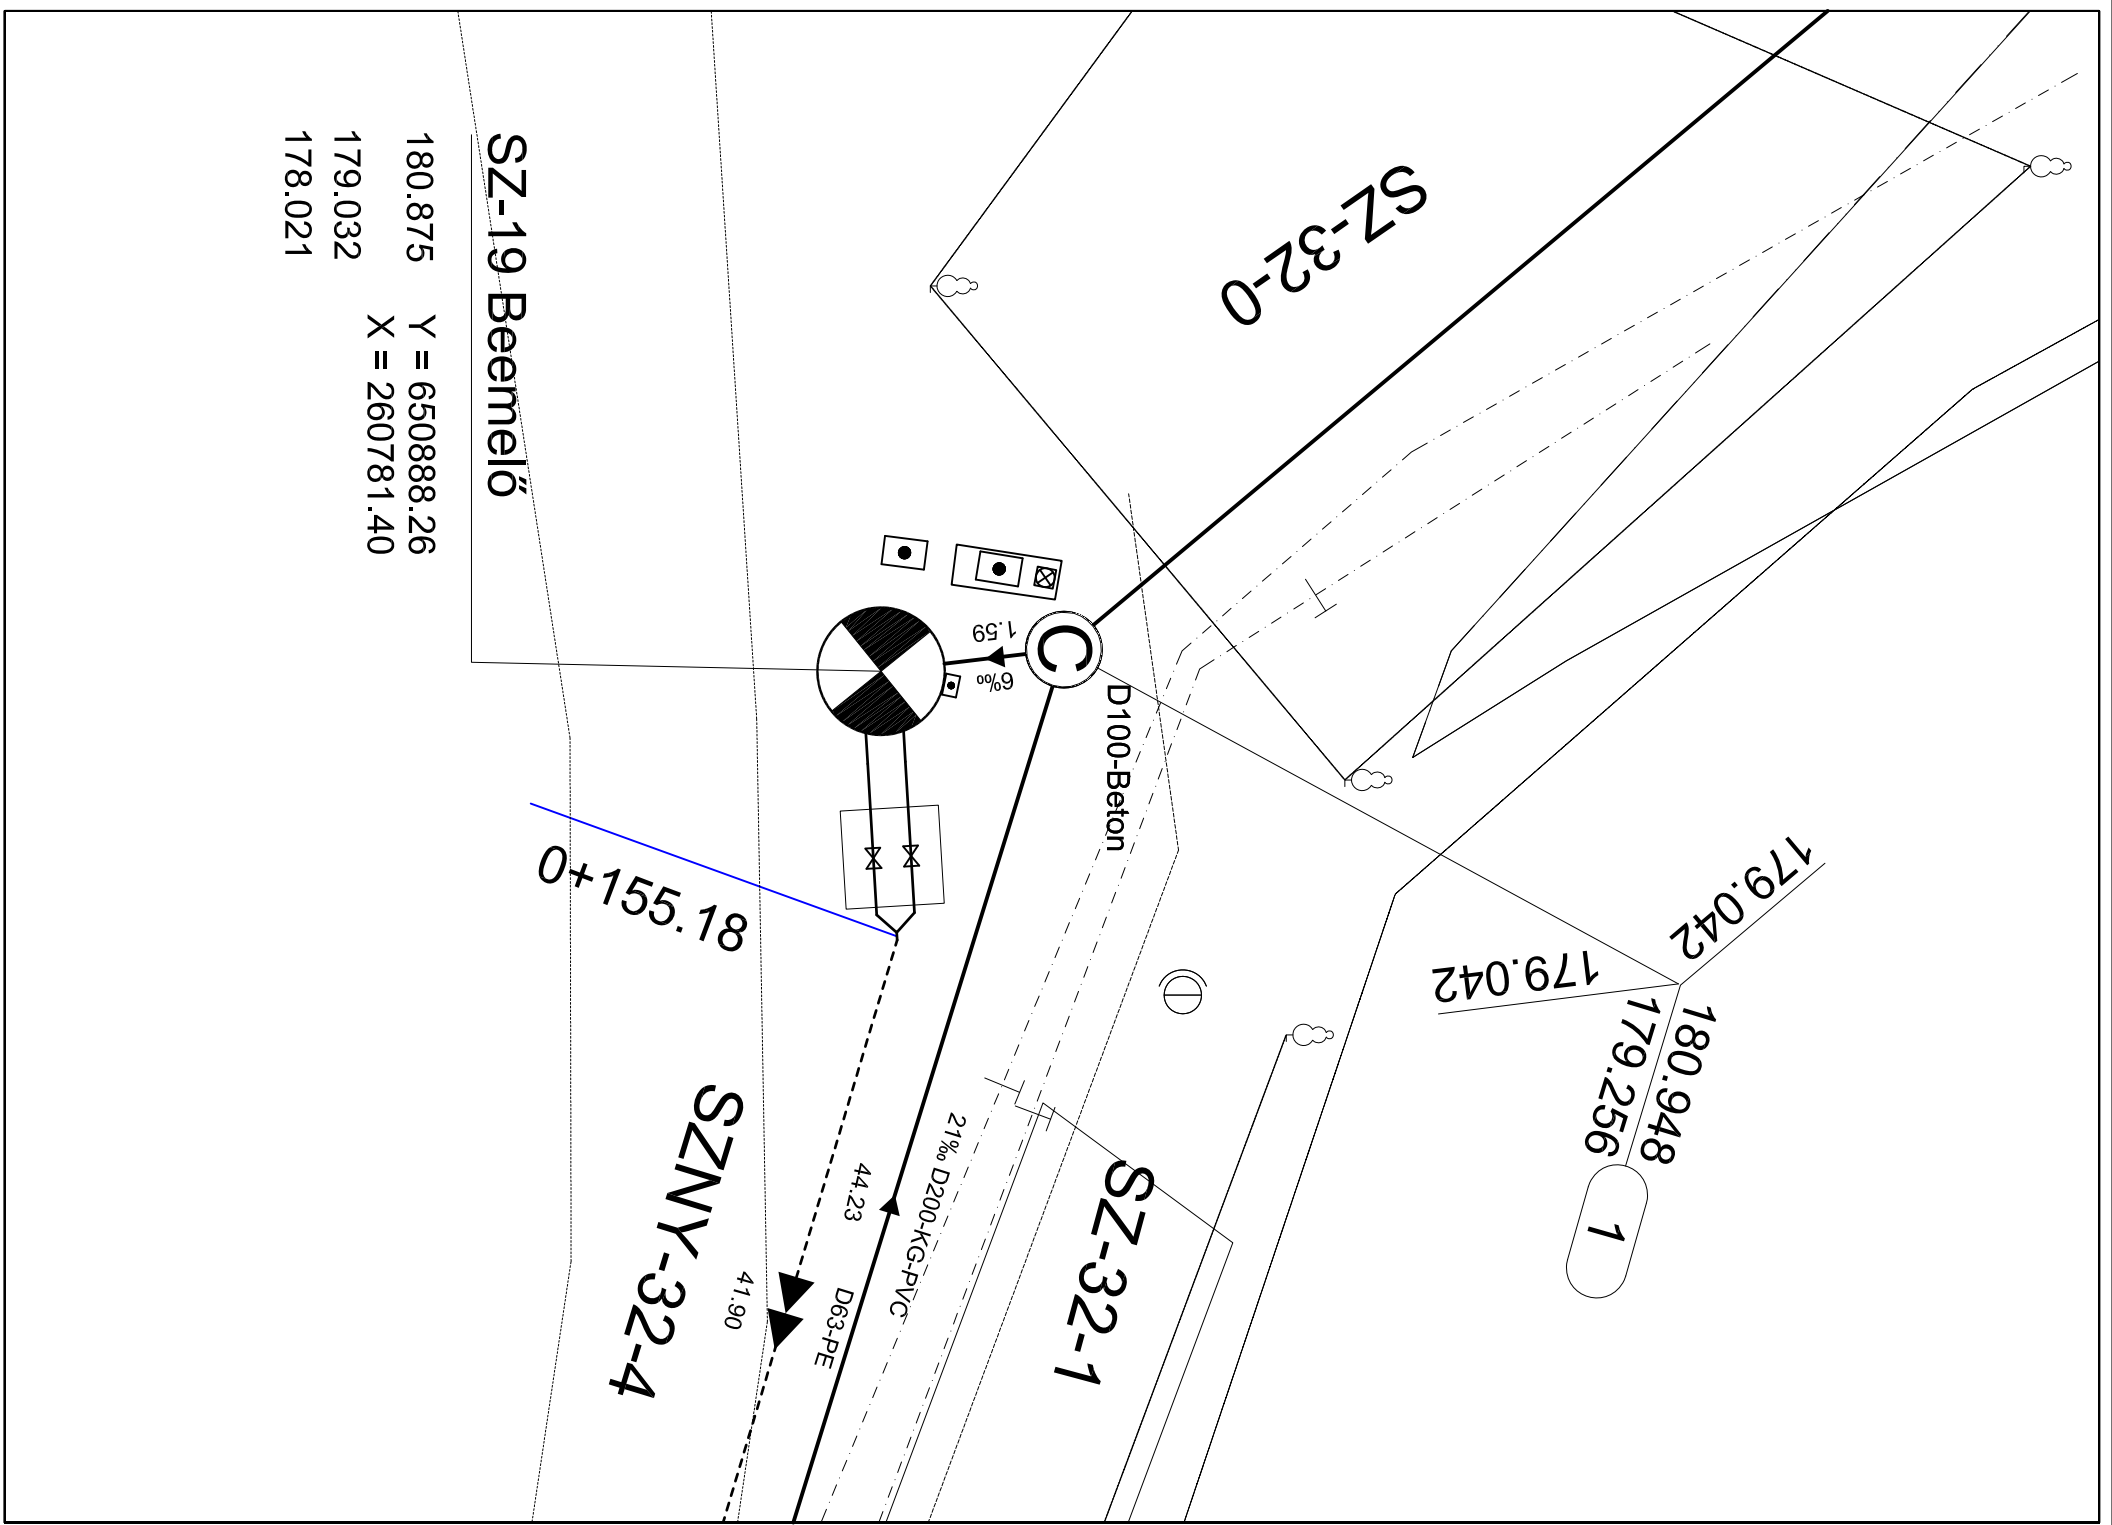

SZ-19 Beemelő
Y = 650888.26
X = 260781.40
179.032
178.021