| Vezeték jele | SZNY-25-1 |
|---|---|
| Vezeték helye | Ady Endre út |

Hossz-szelvény

$M_v$=1: 100

$M_h$=1: 500

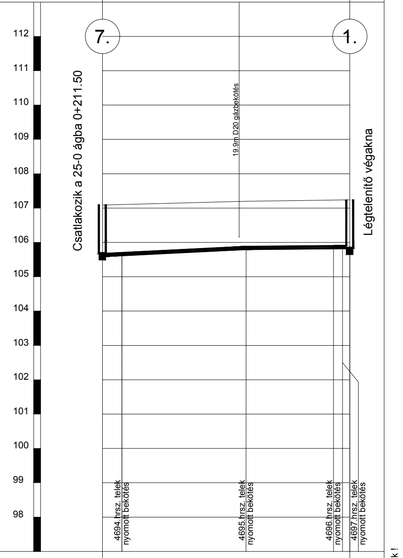


Alapsík BALTI 97.0 m

| Hidraulikai adatok | D63 | | |
|---|---|---|---|
| Terepszint meglévő | | | |
| Terepszint tervezett | | | |
| Meglevő tereppontok távolsága | 5.00 | 31.00 | |
| Megvalósult akna fedlapszint | 107.10 | 107.20 | 107.24 |
| Csőtetőszint | 105.69 | 105.87 | 105.89 |
| Egyes hosszak | 8.22 | 18.07 | 15.10 |
| Folyamatos hossz | 8.22 | 26.29 | 41.39 |
| Épül összesen | 41.39m D63 PE nyomóvezeték | | |

A terven szereplő magasságok BALTI alapszintre vonatkoznak !

| Vezeték jele | SZNY-25-2 |
|---|---|
| Vezeték helye | Ady Endre út |

Hossz-szelvény

$M_v$=1: 100

$M_h$=1: 500

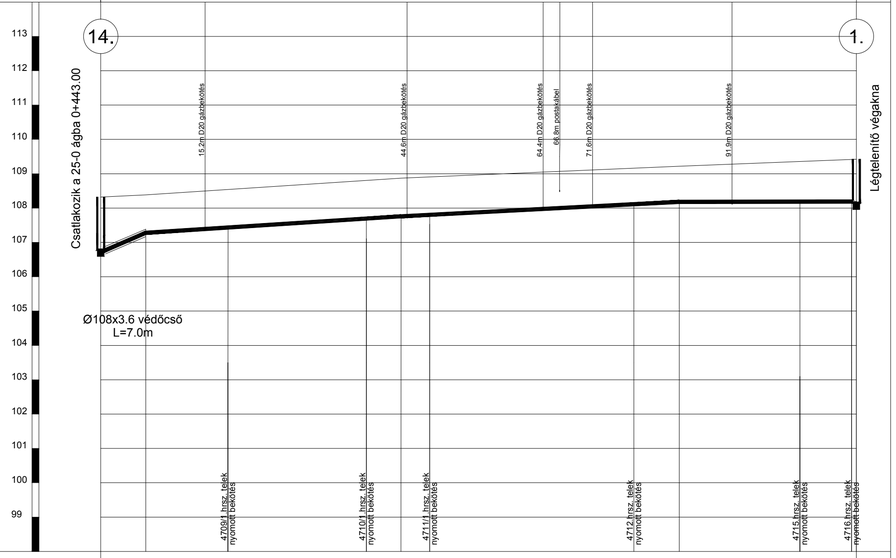


Alapsík BALTI 98.0 m

| Hidraulikai adatok | D63 | | | | |
|---|---|---|---|---|---|
| Terepszint meglévő | | | | | |
| Terepszint tervezett | | | | | |
| Meglevő tereppontok távolsága | 9.00 | 21.00 | 35.00 | 21.00 | 24.00 |
| Megvalósult akna fedlapszint | 108.32 | 108.30 | 108.87 | 109.22 | 109.42 |
| Csőtetőszint | 106.52 106.79 | 107.31 | 107.79 | 108.21 | 108.22 |
| Egyes hosszak | 9.34 | 37.15 | 40.51 | 25.79 | |
| Folyamatos hossz | 9.34 | 46.49 | 87.00 | 112.79 | |
| Épül összesen | 112.79m D63 PE nyomóvezeték | | | | |

A terven szereplő magasságok BALTI alapszintre vonatkoznak !

MEGVALÓSULÁSI TERV

Csepregi András

A-HÍD Zrt. 1138 Bp., Karikás Frigyes u. 20. sz. Tel.: +36 1 236 3 241

A megvalósulási tervek a Dunakanyar Konzorcium (A-Híd Építő Zrt. és Penta Kft.) által szolgáltatott adatok alapján készültek

| Megrendelő: | Fővállalkozó: |
|---|---|
| Dunakanyar Csatornázási Társulás<br>2017 Pócsmegyer, Hunyadi utca 6. | A-HÍD ÉPÍTŐ ZRT. Penta<br>Dunakanyar Konzorcium<br>1138 Budapest, Karikás Frigyes u. 20. |

Megvalósulási tervet készítette:

| TECHNO GEO MÉRNÖKIRODA KFT. | Ügyvezető: | Megvalósulási tervet készítette: |
|---|---|---|
| Techno-GEO Mérnökiroda Kft.<br>1118 Budapest, Nagyszeben út 24.<br>www.techno-geo.hu<br>Tel.:06-1-246-06-34 | Beretich Gábor | Agócs István<br>KB-T, VZ-TEL, VZ-TER, VZ-VKG 01-12628 |

Kiviteli terveket készítette:

| Generáltervező: | Altervező: |
|---|---|
| BDL Környezetvédelmi Kft.<br>1118 Budapest<br>Rétköz utca 5.<br>tel: 1-224-0670<br>www. bdl.hu | Nívó Quattro<br>Fővállalkozó, Ipari, Kereskedelmi és Szolgáltató Kft.<br>Alapítva 1983.<br>1131 Budapest, Dolmány u. 12. |

| Generáltervező: | Felelős tervező: | Tervező: | Tervező: |
|---|---|---|---|
| Mitsányi Gábor<br>VZ-T/01-8194 | Jenei Attila<br>VZ-T/13-4355 | Iván András | Knolmár Marcell |

| Munkaszám: | Létesítmény: |
|---|---|
| 1-13-57-7 | A szentendrei szennyvíz-agglomerációhoz tartozó települések szennyvíz-csatornázási rendszereinek fejlesztése<br>KEOP - 1.2.0 / B -10-2010-0061 |

| Tervfajta: | Megnevezés: |
|---|---|
| Nyomvonalas létesítmények Megvalósulási terve | Szentendre szennyvízelvezetése<br>SZNY-25-1 és SZNY-25-2 jelű nyomott csatornák<br>hossz-szelvénye (Ady Endre utca) |

| Rajzméret: | Méretarány: | Rajzszám: | Dátum: | Revízió: |
|---|---|---|---|---|
| - | Mv=1:100<br>Mv=1:500 | 12.1-MT-6.14-0 | 2016.01. | 0 |