Vezeték jele	SZ-33-3
Vezeték helye	Meredek utca (5925)

Hossz-szelvény

M_v=1: 100

M_h=1: 500

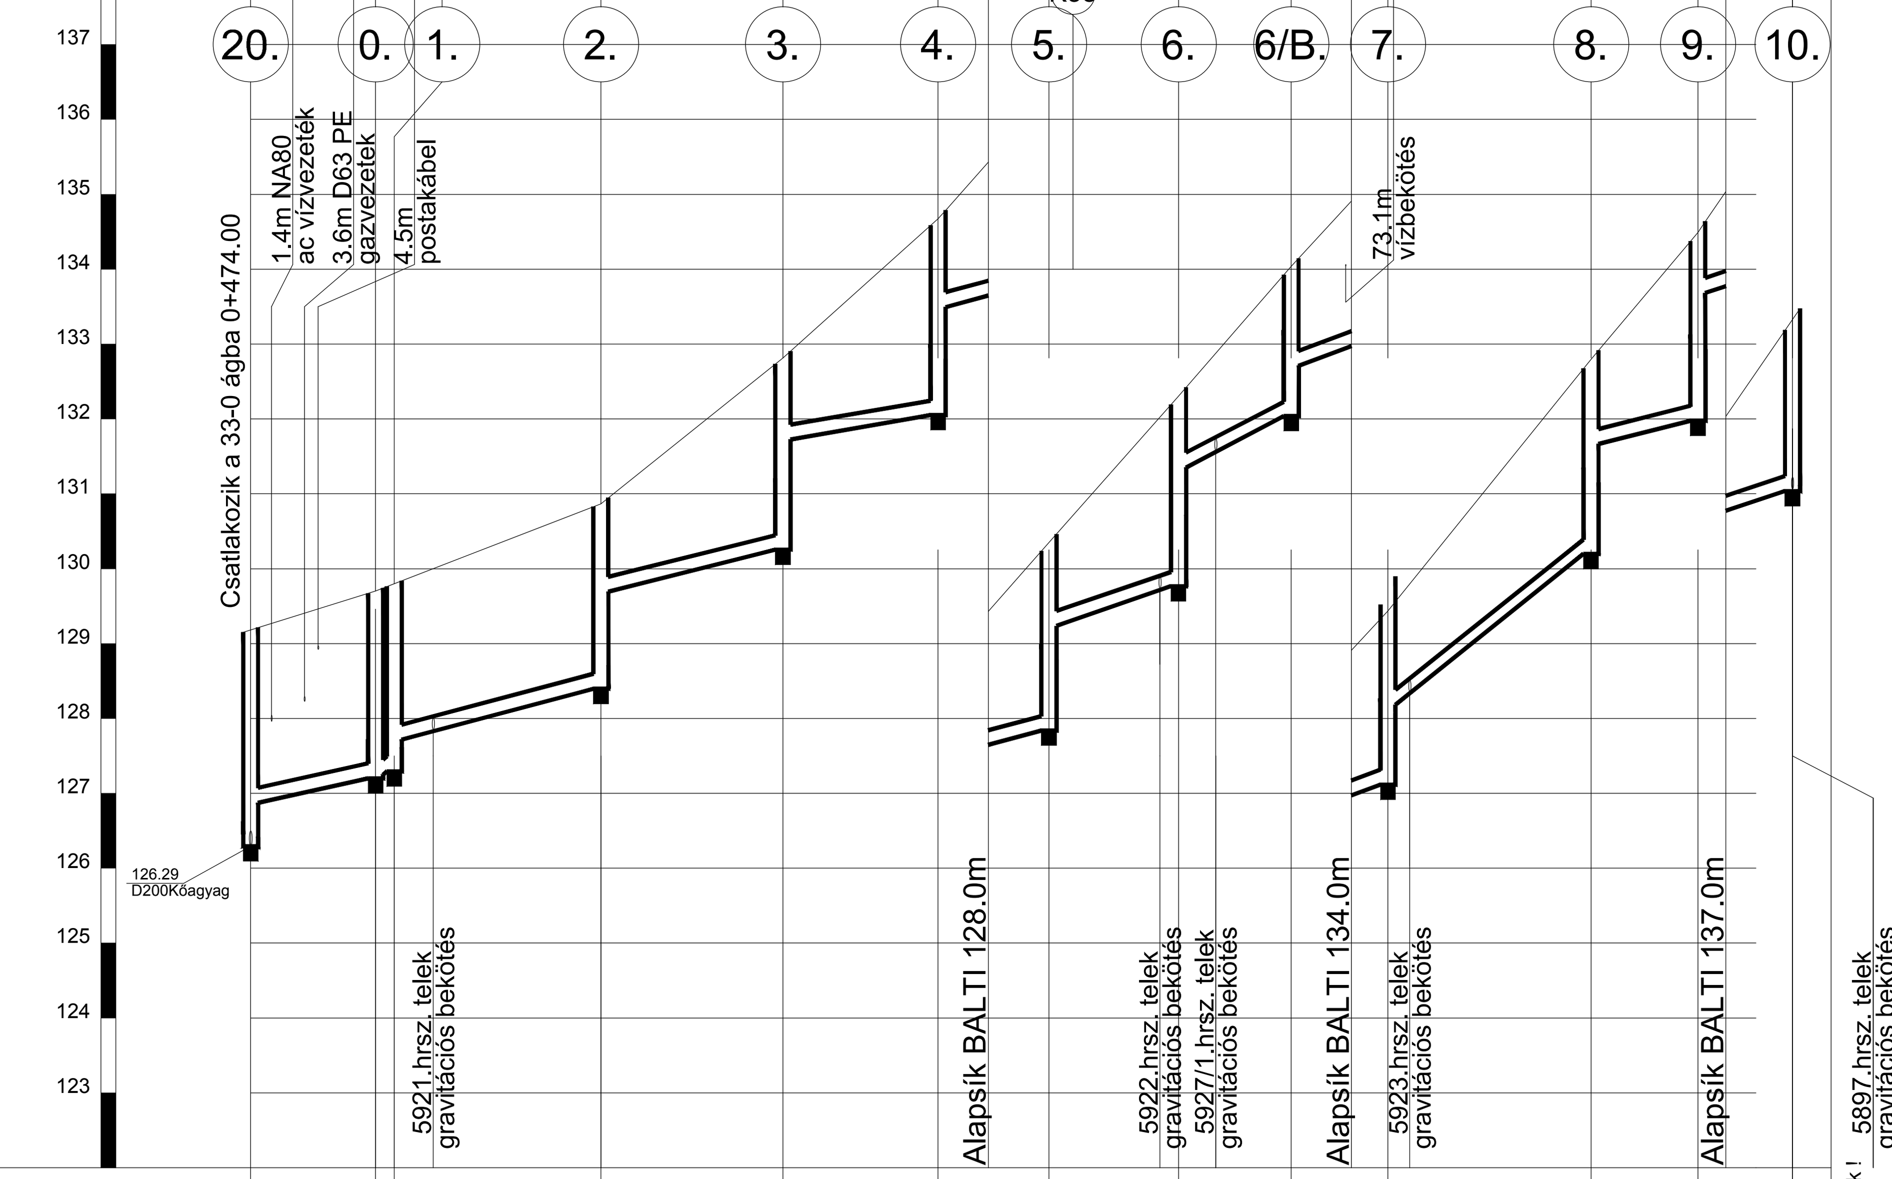

Alapsík BALTI 122.0 m

Hidraulikai adatok	I=40‰ · I=35‰ · I=49‰ · I=46‰ · I=32‰ · I=47‰ · I=61‰ · I=91‰ · I=63‰ · I=149‰ · I=43‰ · I=56‰
Terepszint meglévő	
Terepszint tervezett	
Meglevő tereppontok távolsága	12.50 · 32.90 · 22.40 · 22.60
Megvalósult akna fedlapszint	129.18 · 129.78 · 129.80 · 130.87 · 132.81 · 134.67 · 136.35 · 138.31 · 140.04 · 141.44 · 144.80 · 146.49 · 148.39
Megvalósult folyásfenékszint	126.29 126.87 · 127.20 127.25 · 127.29 127.72 · 128.40 129.69 · 130.25 131.72 · 132.05 133.94 · 133.84 135.24 · 135.77 137.35 · 138.04 138.71 · 139.12 140.18 · 142.20 143.67 · 143.98 145.68 · 146.04
Egyes hossz	8.34 · 1.24 · 13.79 · 12.15 · 10.36 · 7.40 · 8.65 · 7.53 · 6.45 · 13.56 · 7.14 · 6.31
Folyamatos hossz	8.34 · 9.58 · 23.37 · 35.52 · 45.88 · 53.28 · 69.46 · 76.99 · 83.44 · 97.00 · 104.14 · 110.45
Épül összesen	110.45m D200 KG-PVC csatorna

A terven szereplő magasságok BALTI alapszintre vonatkoznak

Vezeték jele	SZ-33-4
Vezeték helye	Borbolya utca (5929)

Hossz-szelvény

M_v=1: 100

M_h=1: 500

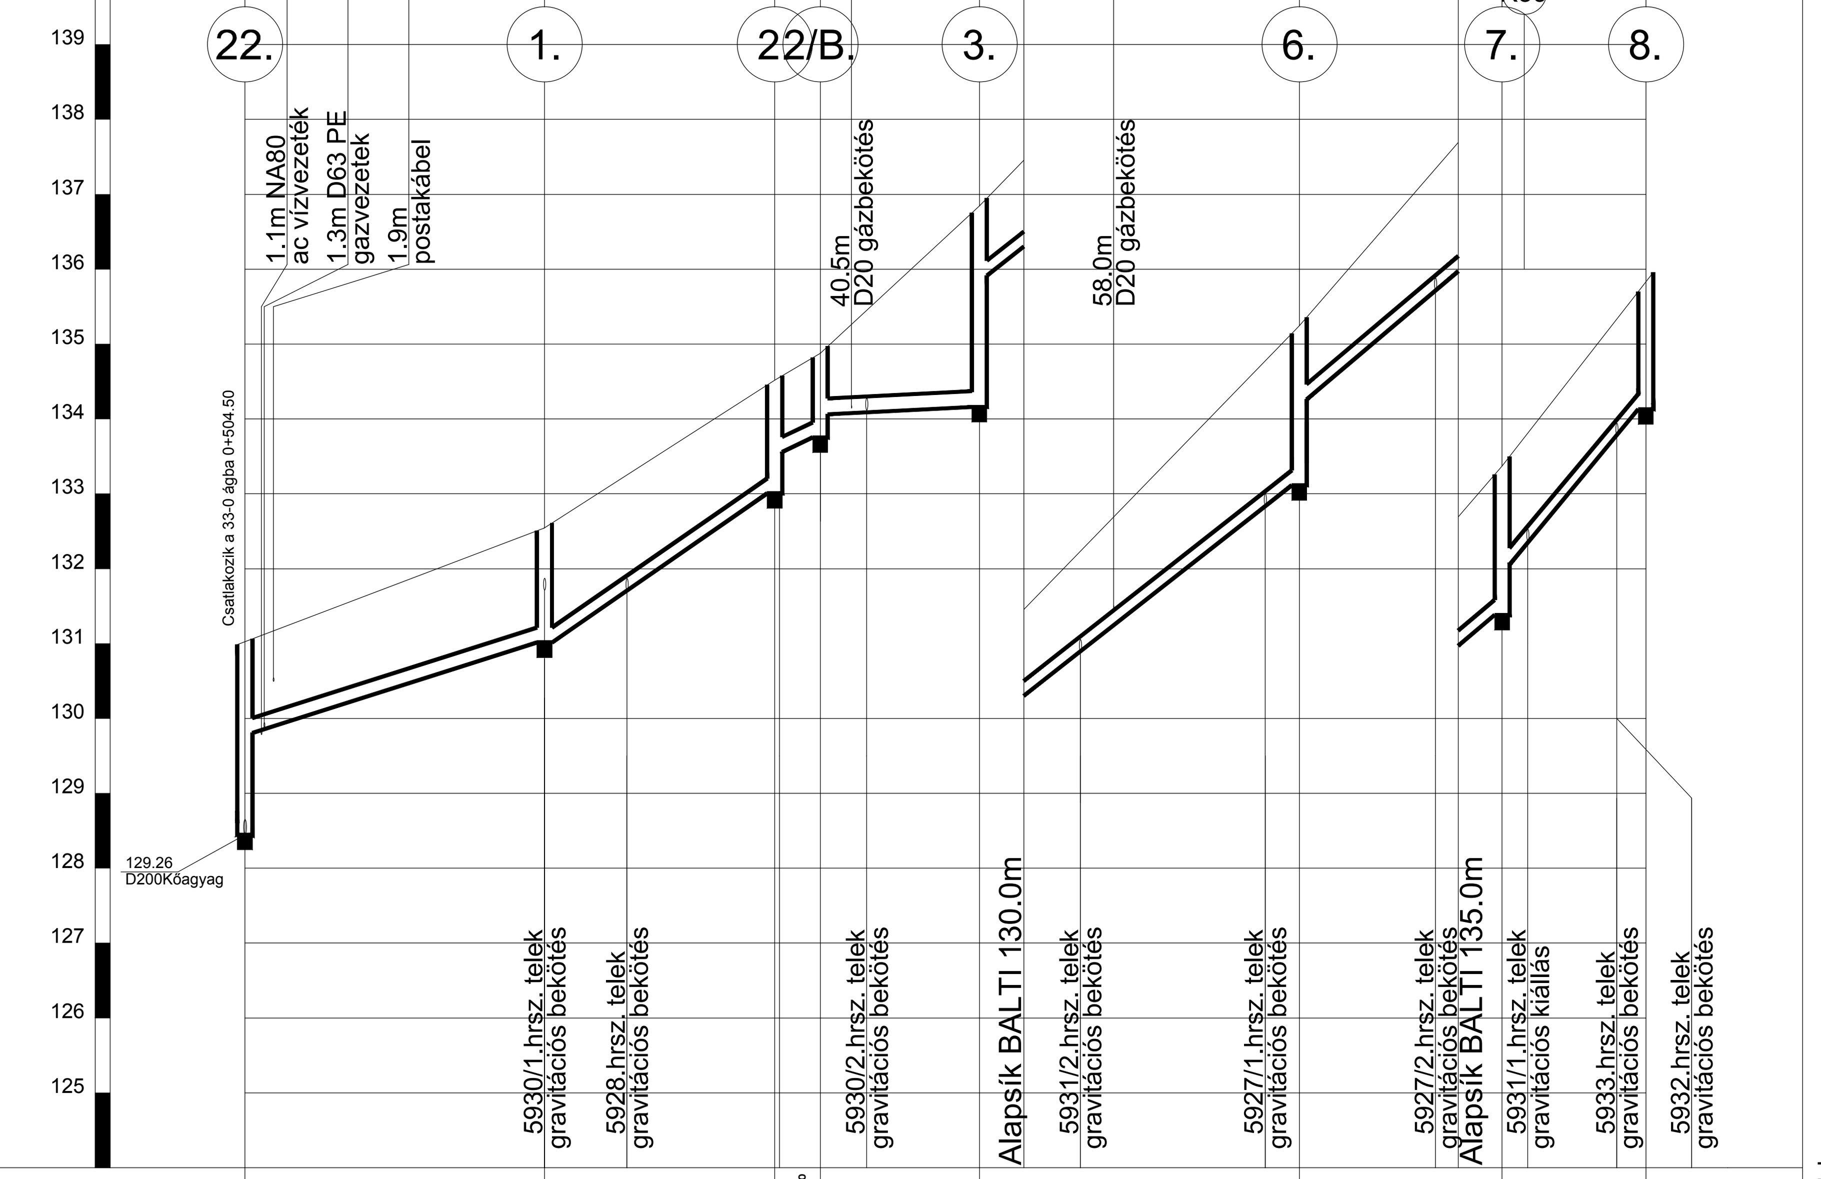

Alapsík BALTI 124.0 m

Hidraulikai adatok	I=61‰ · I=130‰ · I=46‰ · I=9‰ · I=150‰ · I=157‰ · I=144‰
Terepszint meglévő	
Terepszint tervezett	
Meglevő tereppontok távolsága	18.80 · 10.90 · 12.80 · 19.80 · 15.20 · 9.40
Megvalósult akna fedlapszint	131.03 · 132.54 · 134.52 · 134.88 · 136.85 · 141.24 · 144.37 · 146.83
Megvalósult folyásfenékszint	128.45 129.81 · 131.02 · 133.01 133.56 · 133.76 134.07 · 134.17 135.91 · 139.12 140.27 · 142.39 143.09 · 144.46
Egyes hossz	19.96 · 15.41 · 3.04 · 10.63 · 21.36 · 13.54 · 9.59
Folyamatos hossz	19.96 · 35.37 · 38.41 · 49.03 · 70.39 · 83.93 · 93.52
Épül összesen	93.52m D200 KG-PVC csatorna

A terven szereplő magasságok BALTI alapszintre vonatkoznak

Vezeték jele	SZ-33-5
Vezeték helye	Magas utca (5935)

Hossz-szelvény

M_v=1: 100

M_h=1: 500

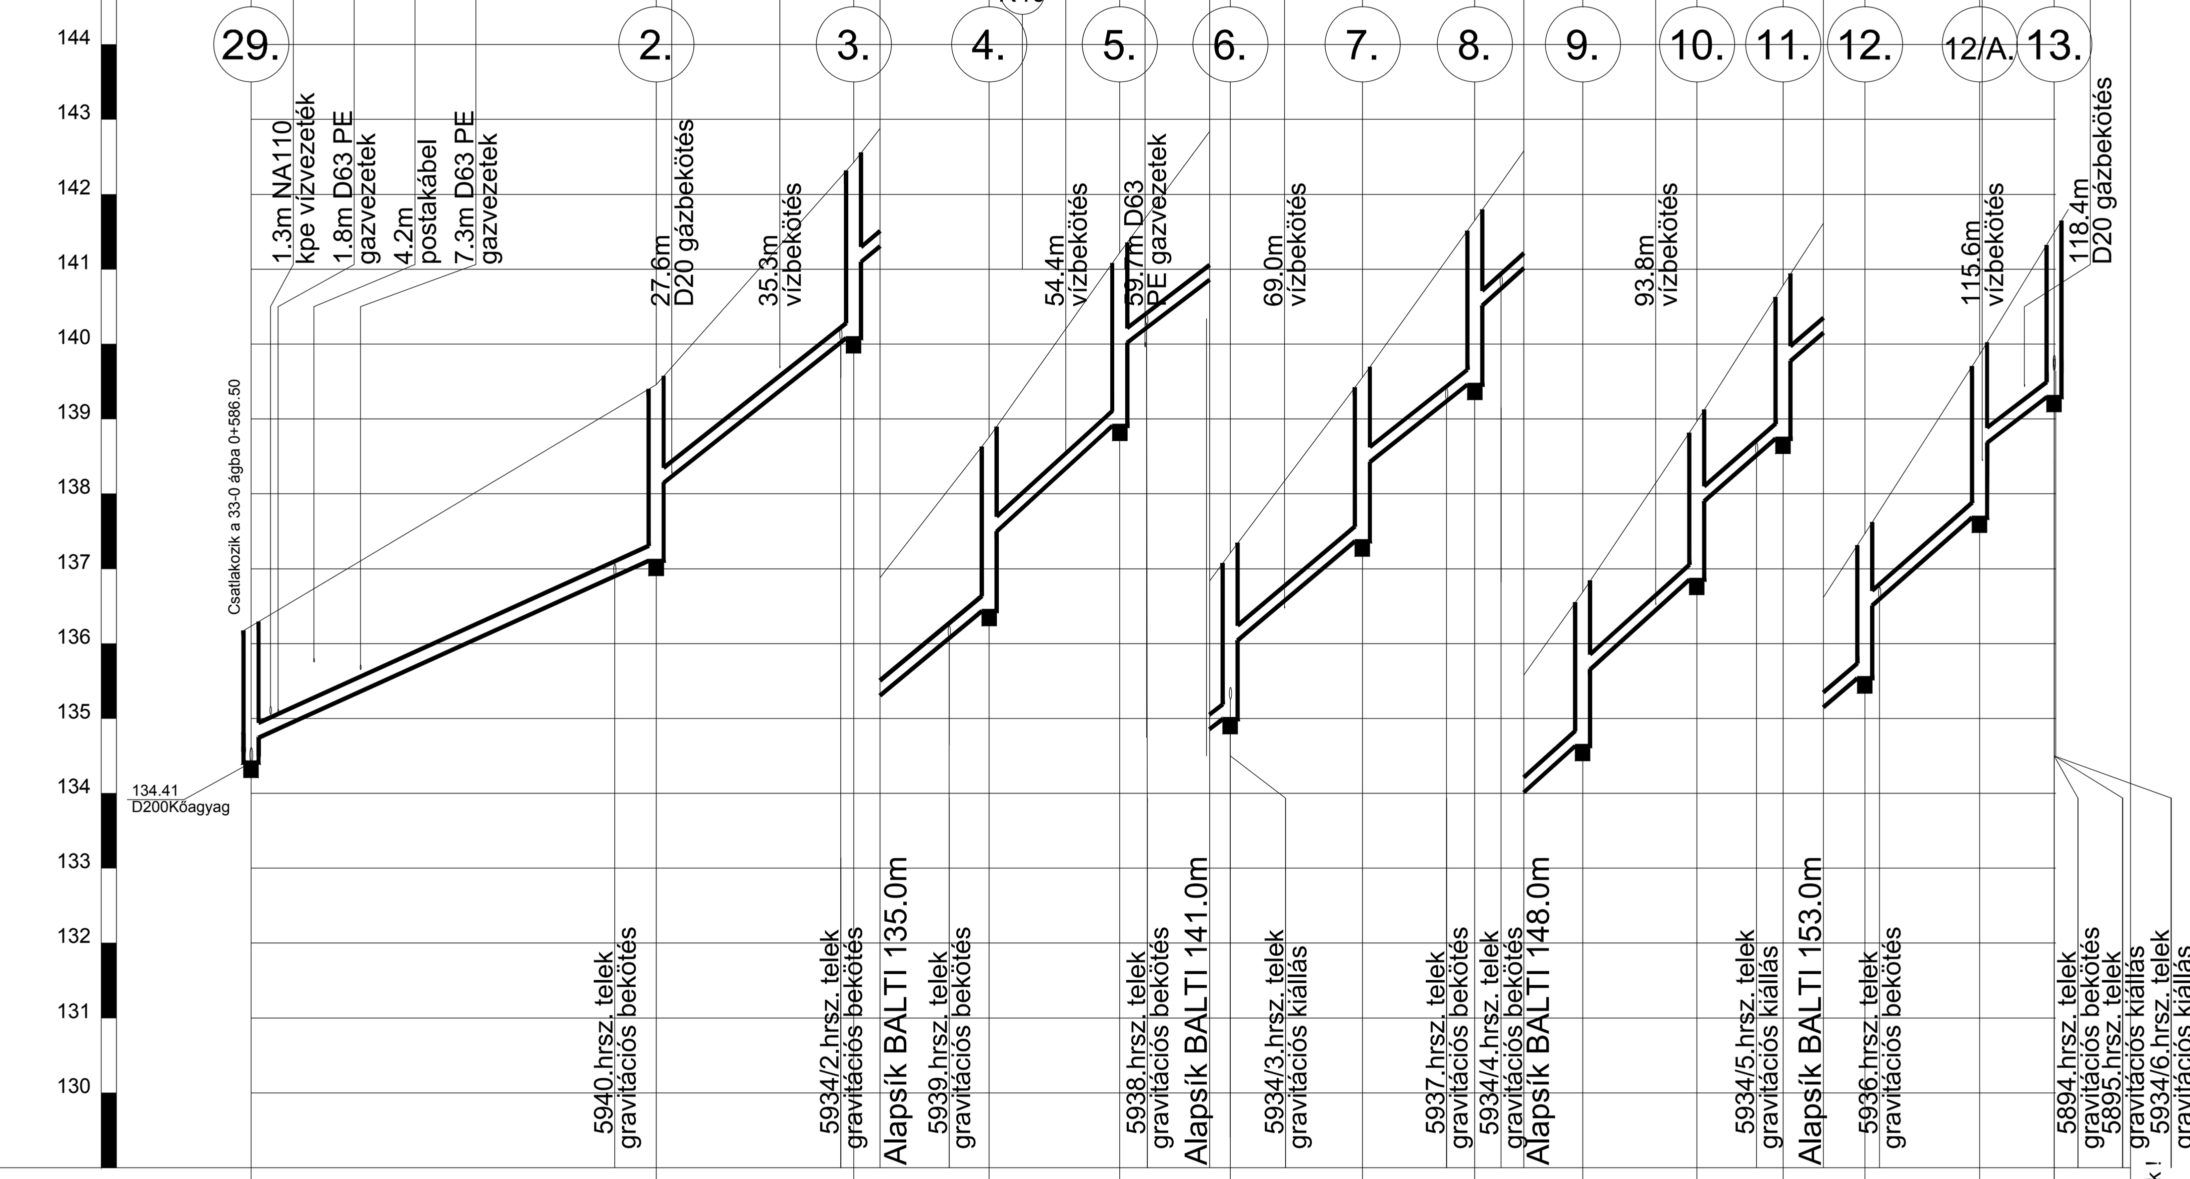

Alapsík BALTI 129.0 m

Hidraulikai adatok	I=87‰ · I=146‰ · I=148‰ · I=162‰ · I=132‰ · I=150‰ · I=137‰ · I=155‰ · I=157‰ · I=145‰ · I=140‰ · I=153‰ · I=123‰
Terepszint meglévő	
Terepszint tervezett	
Meglevő tereppontok távolsága	6.50 · 13.50 · 11.10 · 11.70 · 8.30 · 5.30 · 16.40 · 6.20 · 31.90
Megvalósult akna fedlapszint	136.23 · 139.46 · 142.43 · 144.76 · 147.22 · 149.21 · 151.55 · 153.65 · 155.69 · 157.97 · 159.78 · 161.47 · 163.86 · 165.48
Megvalósult folyásfenékszint	134.36 134.74 · 137.11 138.15 · 140.08 141.10 · 142.43 143.50 · 144.91 146.02 · 146.99 148.04 · 149.37 150.43 · 151.46 152.51 · 153.63 154.66 · 155.85 156.90 · 157.74 158.77 · 159.54 160.51 · 161.68 162.68 · 163.29
Egyes hossz	27.05 · 13.18 · 9.05 · 8.72 · 7.38 · 8.83 · 7.50 · 7.21 · 7.61 · 5.76 · 5.46 · 7.67 · 4.97
Folyamatos hossz	27.05 · 40.24 · 49.29 · 58.00 · 65.38 · 74.21 · 81.71 · 88.92 · 96.53 · 102.29 · 107.75 · 115.42 · 120.39
Épül összesen	120.39m D200 KG-PVC csatorna

A terven szereplő magasságok BALTI alapszintre vonatkoznak

MEGVALÓSULÁSI TERV

Csepregi András

A-HÍD Zrt. 1138 Bp., Karikás Frigyes u. 20. sz.

A megvalósulási tervek a Dunakanyar Konzorcium (A-Híd Építő Zrt. és Penta Kft.) által szolgáltatott adatok alapján készültek

Megrendelő: Dunakanyar Csatornázási Társulás, 2017 Pócsmegyer, Hunyadi utca 6.	Fővállalkozó: A-HÍD ÉPÍTŐ ZRT., Penta. Dunakanyar Konzorcium, 1138 Budapest, Karikás Frigyes u. 20.

Megvalósulási tervet készítette:

TECHNO GEO MÉRNÖKIRODA KFT. Techno-GEO Mérnökiroda Kft. 1118 Budapest, Nagyszeben út 24. www.techno-geo.hu Tel.:06-1-246-06-34	Ügyvezető: Beretich Gábor	Megvalósulási tervet készítette: Agócs István KB-T, VZ-TEL, VZ-TER, VZ-VKG 01-12628

Kiviteli terveket készítette:

Generáltervező: BDL Környezetvédelmi Kft. BDL Környezetvédelmi Kft. 1118 Budapest Rétköz utca 5. tel: 1-224-0670 www. bdl.hu	Altervező: Nívó Quattro Fővállalkozó, Ipari, Kereskedelmi és Szolgáltató Kft. Alapítva 1983. 1131 Budapest, Dolmány u. 12.

Generáltervező:	Felelős tervező:	Tervező:	Tervező:
Mitsányi Gábor VZ-T/01-8194	Jenei Attila VZ-T/13-4355	Iván András	Knolmár Marcell

Munkaszám: 1-13-57-7	Létesítmény: A szentendrei szennyvíz-agglomerációhoz tartozó települések szennyvíz-csatornázási rendszereinek fejlesztése KEOP - 1.2.0 / B -10-2010-0061
Tervfajta: Nyomvonalas létesítmények Megvalósulási terve	Megnevezés: Szentendre szennyvízelvezetése SZ-33-3, SZ-33-4 és SZ-33-5 jelű csatornák hossz-szelvénye (Meredek utca, Borbolya utca, Magas utca)

Rajzméret:	Méretarány:	Rajzszám:	Dátum:	Revízió:
-	Mv=1:100 Mv=1:500	12.1-MT-6.26-0	2016.01.	0