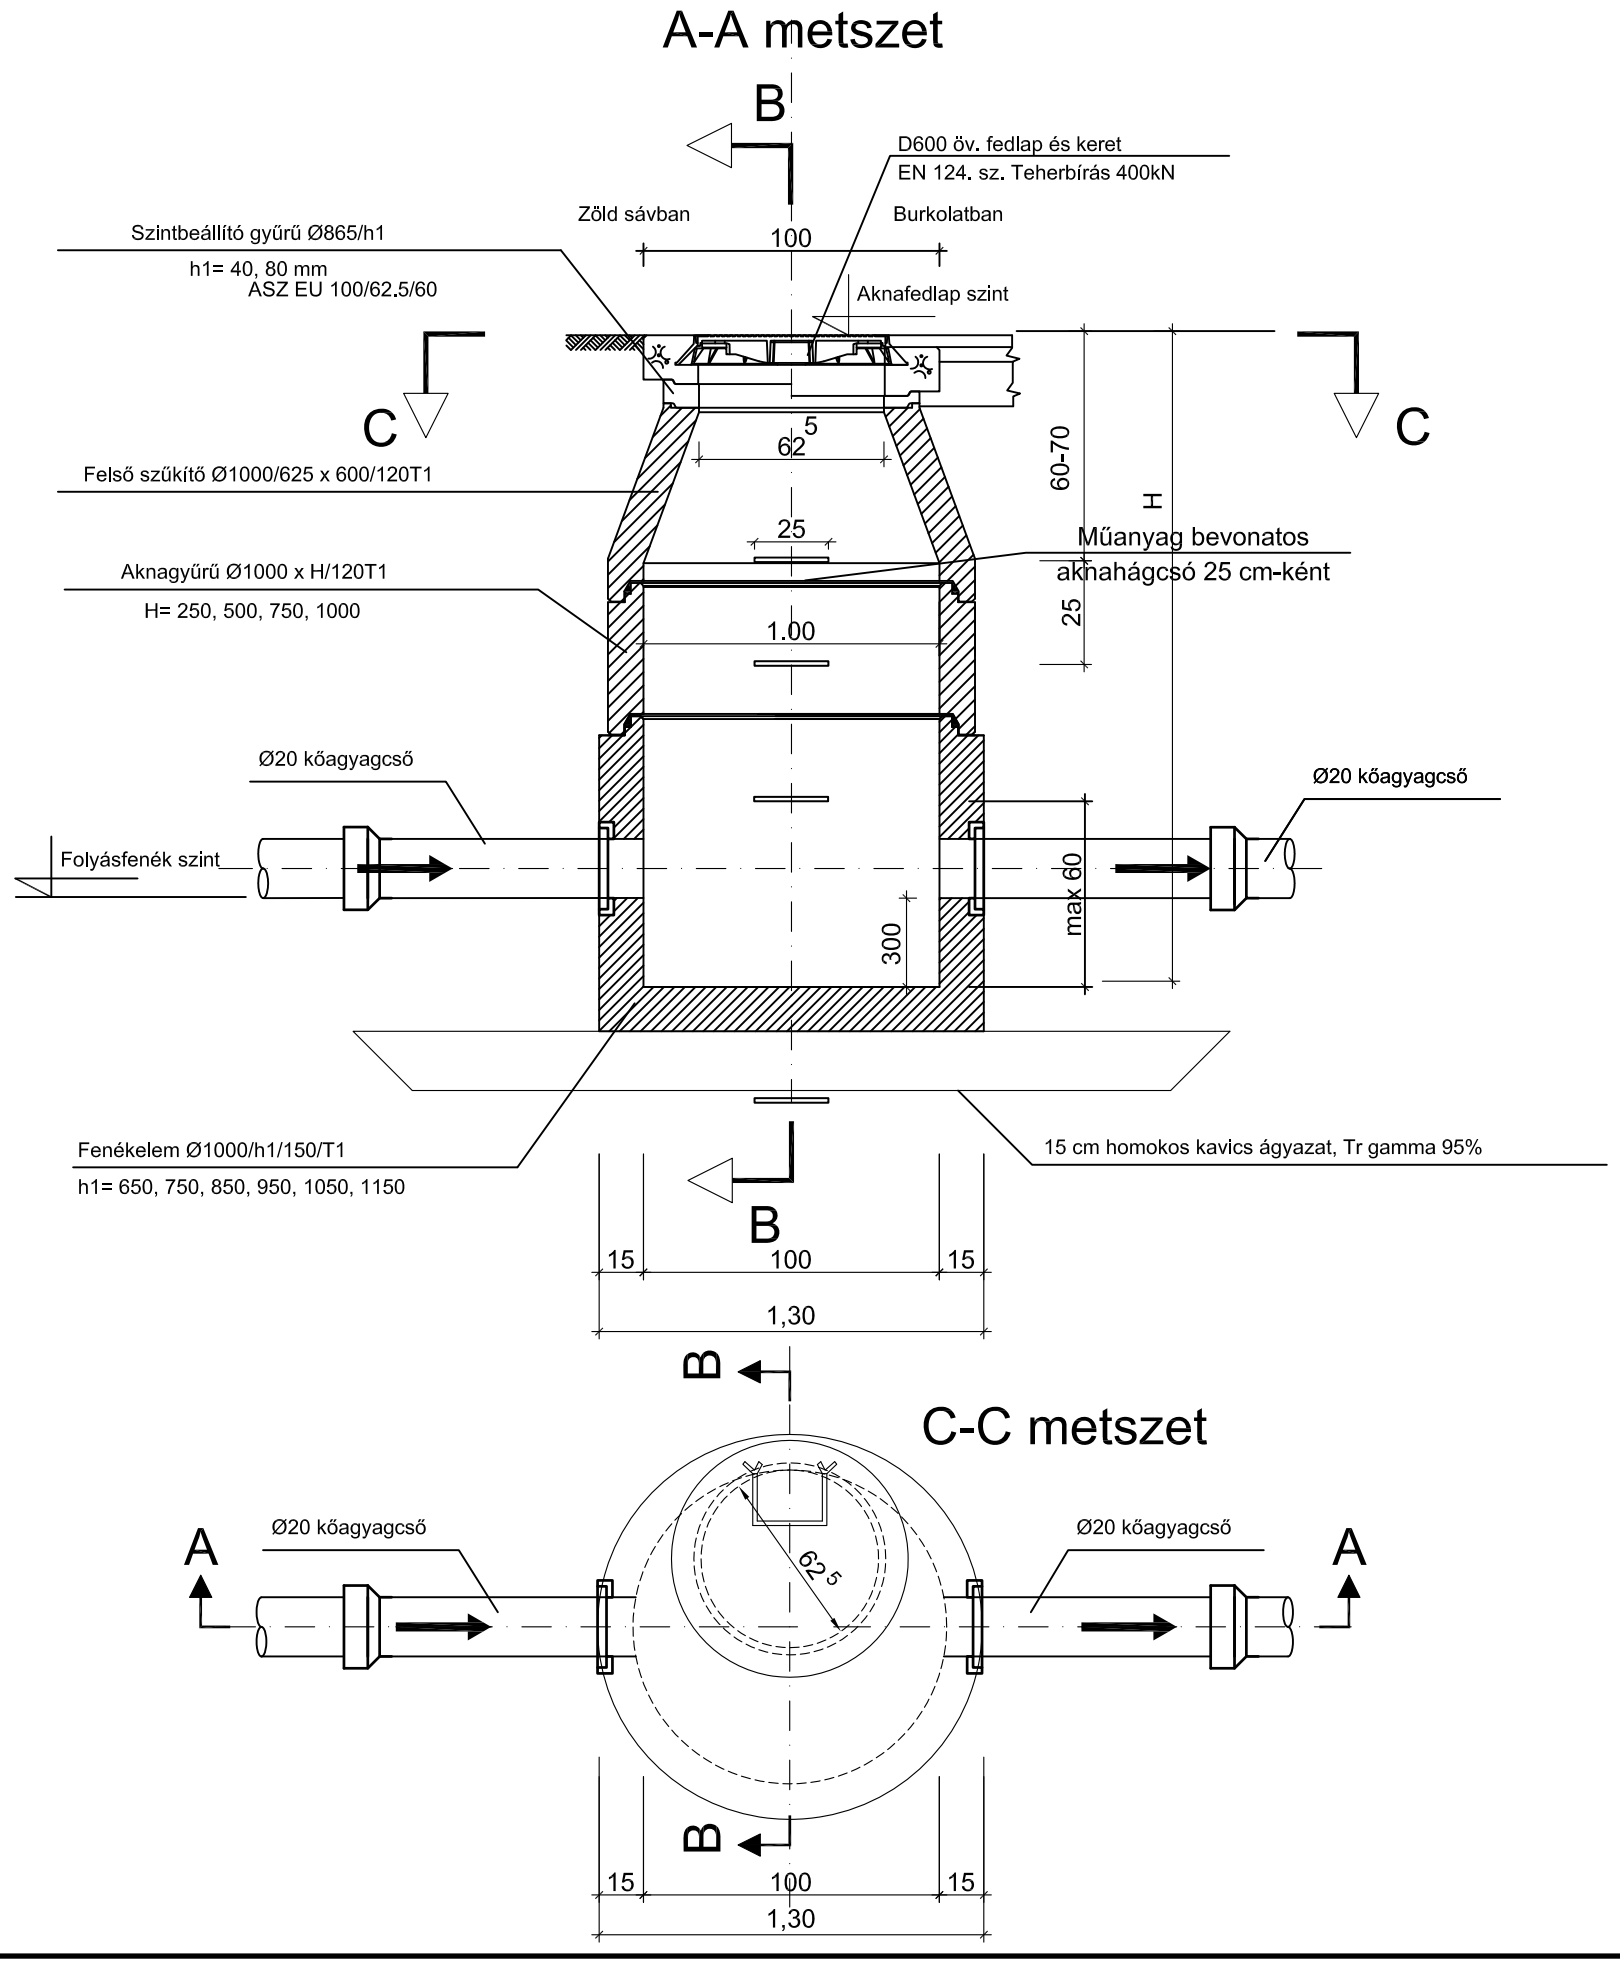

MEGJEGYZÉSEK

1. Betonkészítés: MI-04-19-81 szerint.
2. Habarcsminőség: Anyagspecifikáció szerint.
3. D = 20 cm
4. Az előregyártott elemek S54 cement adagolásával készülnek.
5. Az aknafedlap beépítésére és szintbehelyezésére vonatkozóan az anyagspecifikáció technológiai utasítást kell figyelembe venni.
6. Az aknába való lejutást műanyag bevonatos hágcsók biztosítják.

MEGVALÓSULÁSI TERV

A-HÍD Zrt. 1138 Bp., Karikás Frigyes u. 20. sz.

Csepregi András

A megvalósulási tervek a Dunakanyar Konzorcium (A-Híd Építő Zrt. és Pentak Kft.) által szolgáltatott adatok alapján készültek

Megrendelő:

Dunakanyar Csatornázási Társulás
2017 Pócsmegyer, Hunyadi utca 6.

Fővállalkozó:

A-HÍD ÉPÍTŐ ZRT. Penta

Dunakanyar Konzorcium
1138 Budapest, Karikás Frigyes u. 20.

Megvalósulási tervet készítette:

TECHNO GE MÉRNÖKIRODA KFT.

Techno-GEO Mérnökiroda Kft.
1118 Budapest, Nagyszeben út 24.
www.techno-geo.hu
Tel.:06-1-246-06-34

Ügyvezető:
Beretich Gábor

Megvalósulási tervet készítette:
Agócs István
KB-T, VZ-TEL, VZ-TER, VZ-VKG 01-12628

Kiviteli terveket készítette:

Generáltervező:

BDL Környezetvédelmi Kft.

BDL Környezetvédelmi Kft.
1118 Budapest
Rétköz utca 5.
tel: 1-224-0670
www. bdl.hu

Altervező:

Nívó Quattro
Fővállalkozó, Ipari, Kereskedelmi és Szolgáltató Kft.
Alapítva 1983.
1131 Budapest, Dolmány u. 12.

Generáltervező:	Felelős tervező:	Tervező:	Tervező:
Mitsányi Gábor VZ-T/01-8194	Jenei Attila VZ-T/13-4355	Iván András	Knolmár Marcell

Munkaszám: 1-13-57-7

Létesítmény: A szentendrei szennyvíz-agglomerációhoz tartozó települések szennyvíz-csatornázási rendszereinek fejlesztése
KEOP-1.2.0/B/10-2010-0061

Tervfajta: Nyomvonalas létesítmények Megvalósulási terve

Megnevezés: Szentendre szennyvízelvezetése

Kőfogó akna típusterve

Rajzméret:	Méretarány:	Rajzszám:	Dátum:	Revízió:
-	-	12.1-MT-8.13-0	2016.01	0