A - A METSZET M=1:50

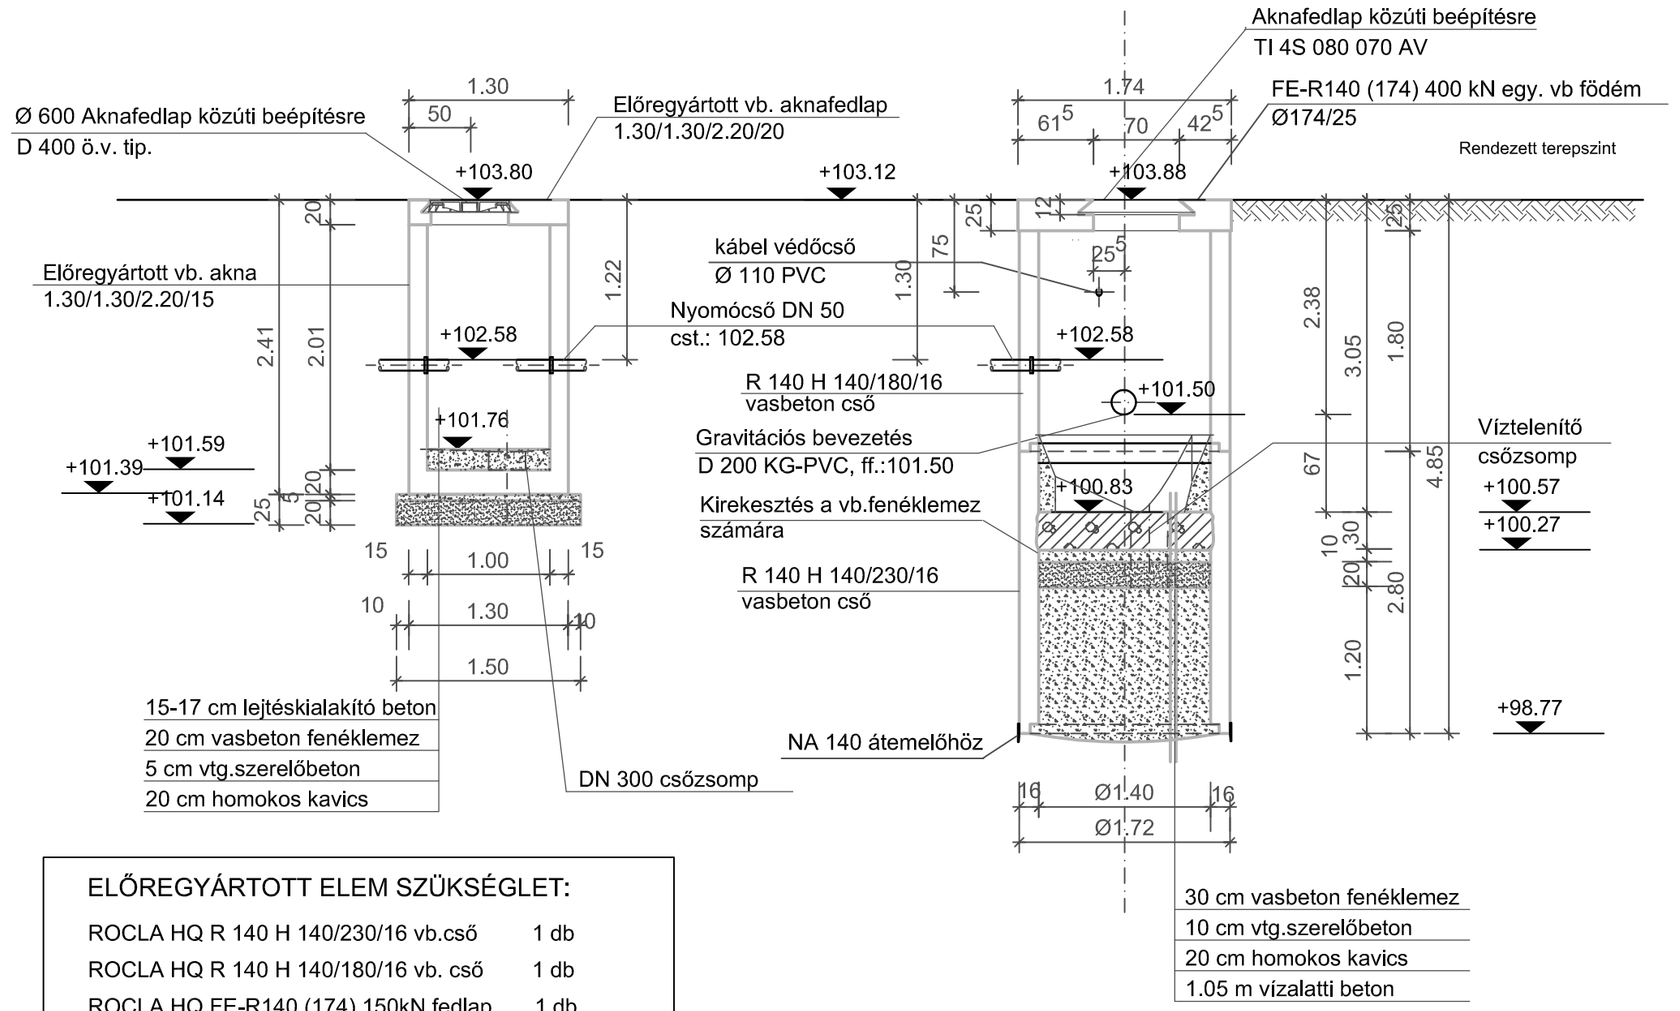

ELŐREGYÁRTOTT ELEM SZÜKSÉGLET:

ROCLA HQ R 140 H 140/230/16 vb.cső	1 db
ROCLA HQ R 140 H 140/180/16 vb. cső	1 db
ROCLA HQ FE-R140 (174) 150kN fedlap	1 db
Vágóél DN 140 átemelőhöz	1 db
SZEBETON egy.vb. akna 1.30/1.30/2.20/15	1 db
SZEBETON egy.vb. födém 1.30/1.30/20	1 db
Előregyártott szerkezetek összesen:	7 db

FELÜLNÉZET M=1:50

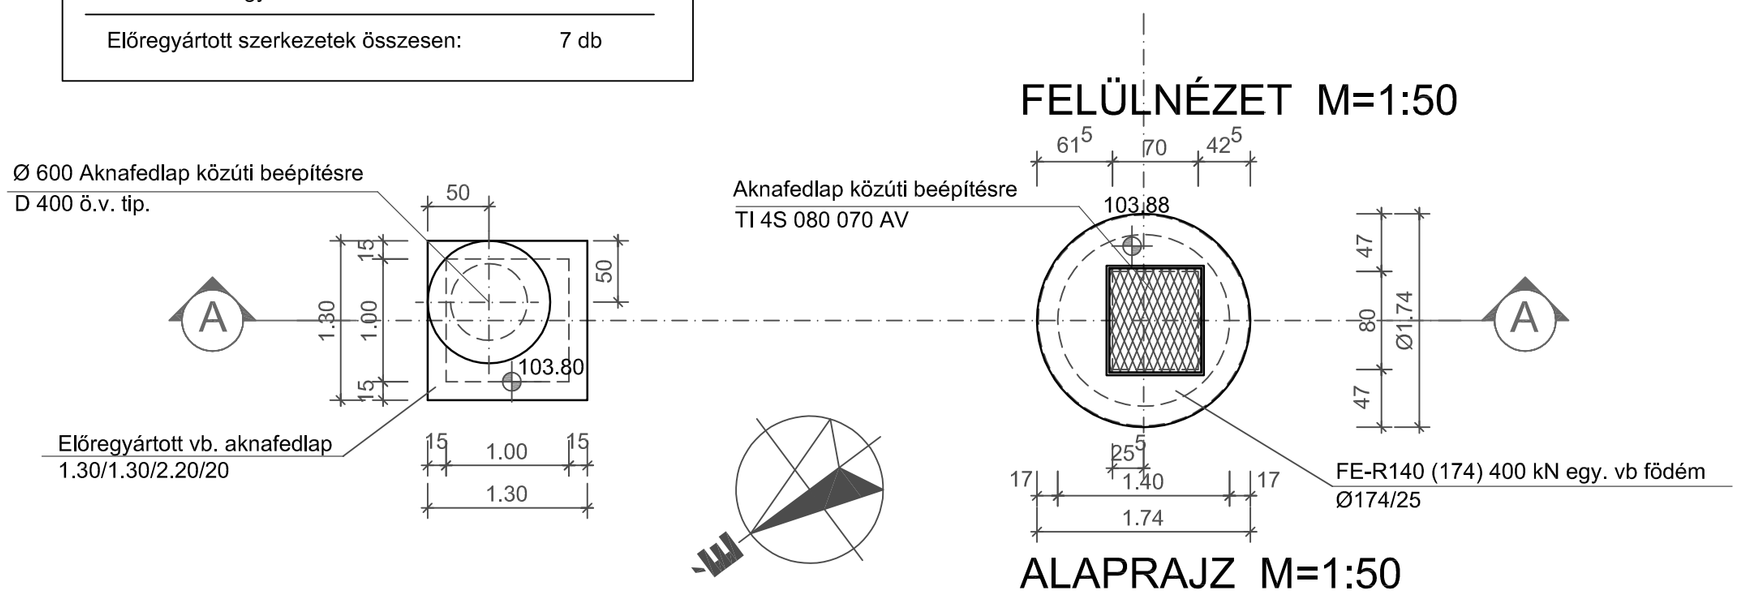

ALAPRAJZ M=1:50

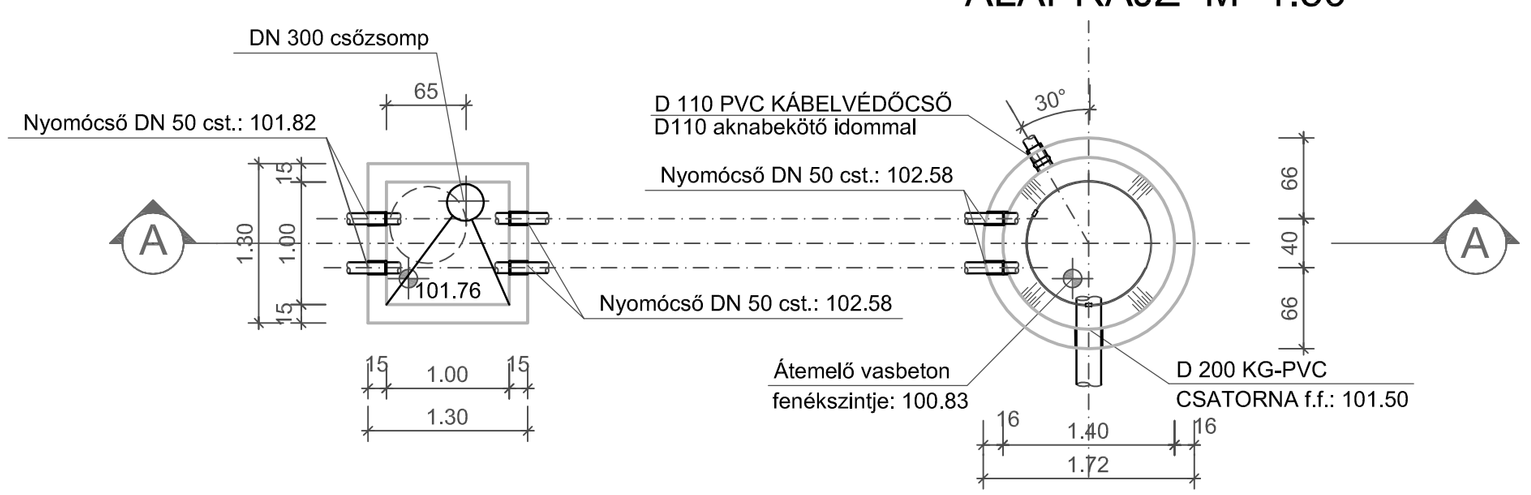

42F. jelű fúrás
(2014. 01.)

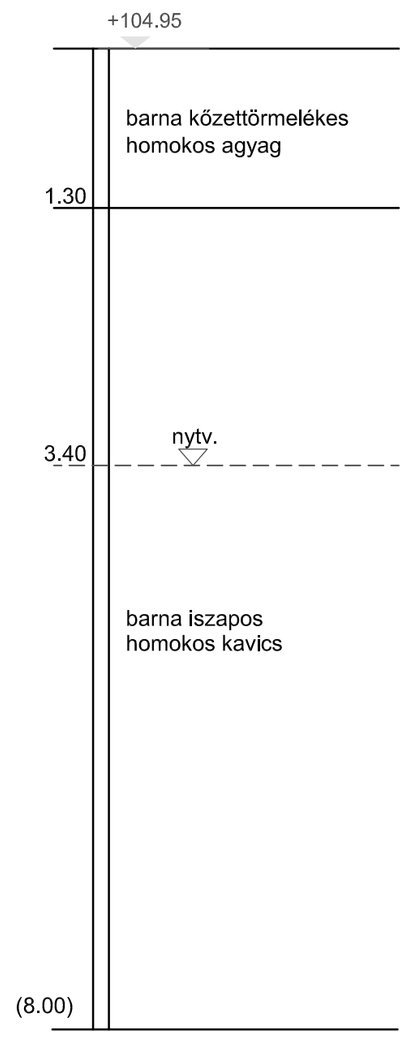

Alaplemez vasalása M=1:50

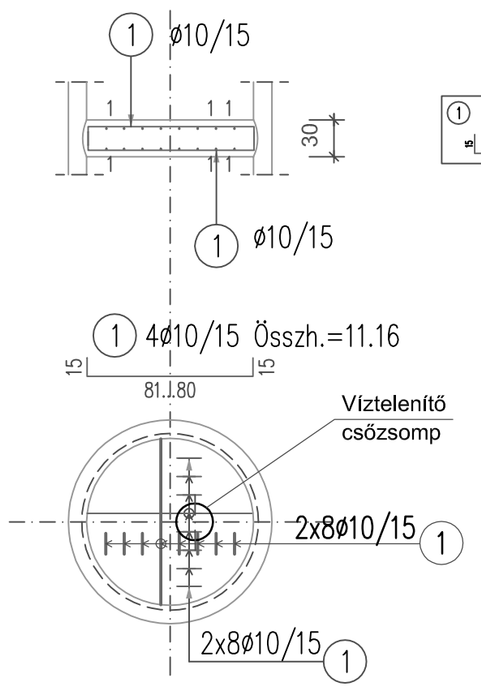

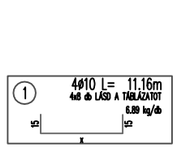

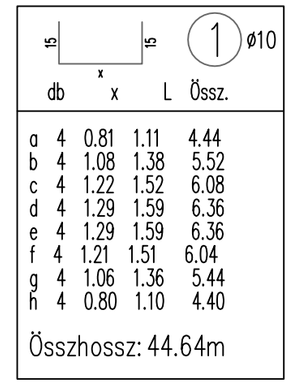

ÁTMÉRŐ–TÖMEG ÖSSZESÍTÉS

Jel	db	ø	Hossz	ø10
		[mm]	[m]	
1	4	10	11.16	44.64
		Összhossz [m]:		44.64
		Súly / ø [kg/m]:		0.617
		Összsúly / ø [kg]:		27.54
		Összsúly [kg]:		27.54

MEGJEGYZÉS:

1. Anyagminőségek:
   beton C 35/45-XC4-XA3-XV3(H)-24-KK (szulfátálló) vasbeton alaplemez
   C 30/37XC4-XA1-XV2 (H)-24-F4 (KK) (szulfátálló) vízalatti beton
   -betontakarás: 40 mm.
2. Betonacélminőség: B 500 B
3. Lakatosszerkezetek acélminősége: KO 36 (1.4541)
4. A bebetonozásra kerülő csőidomokat és lakatosipari szerkezeteket a betonozás megkezdése előtt kell a zsaluzatban elhelyezni.
5. Az előregyártott és monolit szerkezetekbe kerülő csőidomokat vízzáró betonnal kell elhelyezni.
6. Kapcsolatos terv: Gépész szerelési terv

Az előregyátott elemek SW UMWELTTECHNIK ROCLA HQ gyártmányok.

MEGVALÓSULÁSI TERV

Csepregi András

A-HÍD Zrt. 1138 Bp., Karikás Frigyes u. 20. sz.

A megvalósulási tervek a Dunakanyar Konzorcium (A-Híd Építő Zrt. és Pentak Kft.) által szolgáltatott adatok alapján készültek

Megrendelő:
Dunakanyar Csatornázási Társulás
2017 Pócsmegyer, Hunyadi utca 6.

Fővállalkozó:
Dunakanyar Konzorcium
1138 Budapest, Karikás Frigyes u. 20.

Megvalósulási tervet készítette:

Techno-GEO Mérnökiroda Kft.
1118 Budapest, Nagyszeben út 24.
www.techno-geo.hu
Tel.:06-1-246-06-34

Ügyvezető: Beretich Gábor

Megvalósulási tervet készítette: Agócs István
KB-T, VZ-TEL, VZ-TER, VZ-VKG 01-12628

Kiviteli terveket készítette:

Generáltervező:
BDL Környezetvédelmi Kft.
1118 Budapest
Rétköz utca 5.
tel: 1-224-0670
www. bdl.hu

Altervező:
Nívó Quattro
Fővállalkozó, Ipari, Kereskedelmi és Szolgáltató Kft.
Alapítva 1983.
1131 Budapest, Dolmány u. 12.

Generáltervező:	Felelős tervező:	Tervező:	Tervező:
Mitsányi Gábor VZ-T/01-8194	Jenei Attila VZ-T/13-4355	Iván András	Knolmár Marcell

Munkaszám: 1-13-57-7

Létesítmény: A szentendrei szennyvíz-agglomerációhoz tartozó települések szennyvíz-csatornázási rendszereinek fejlesztése KEOP - 1.2.0 / B -10-2010-0061

Tervfajta: Nyomvonalas létesítmények Megvalósulási terve

Megnevezés: **Szentendre szennyvízelvezetése**
16. jelű beemelő és szerelvényakna építési terve

Rajzméret:	Méretarány:	Rajzszám:	Dátum:	Revízió:
-	**1:50**	**13.1-MT-5.3-0**	2016.03	**0**