A - A METSZET M=1:50

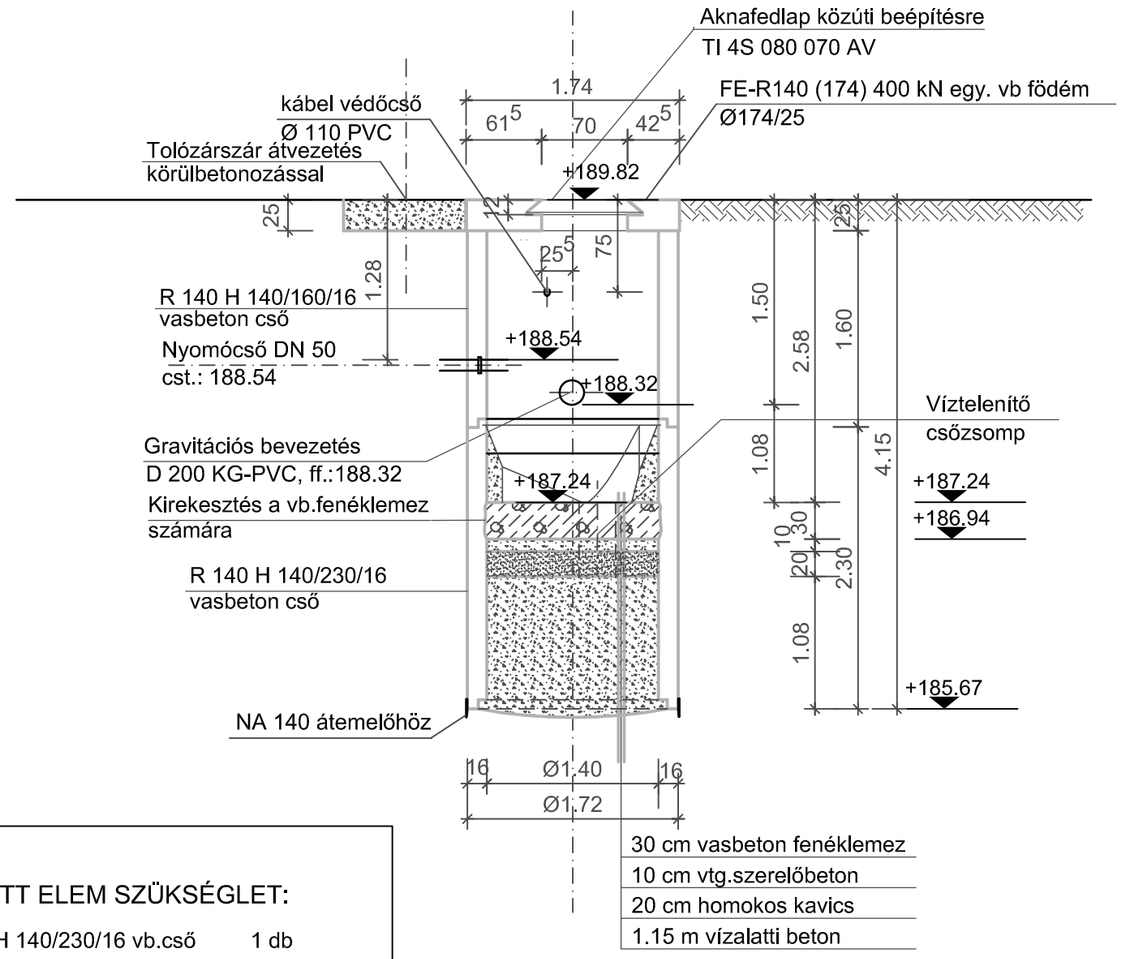

1F. jelű fúrás
(2014. 01.)

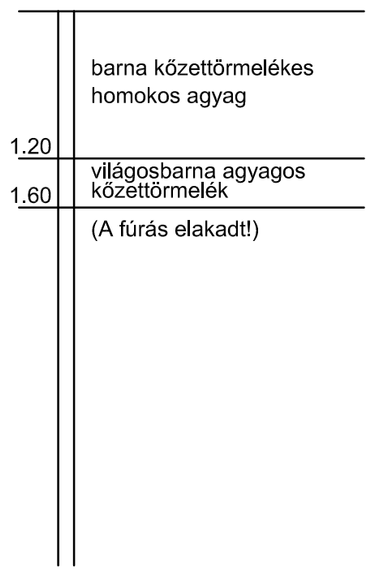

Alaplemez vasalása M=1:50

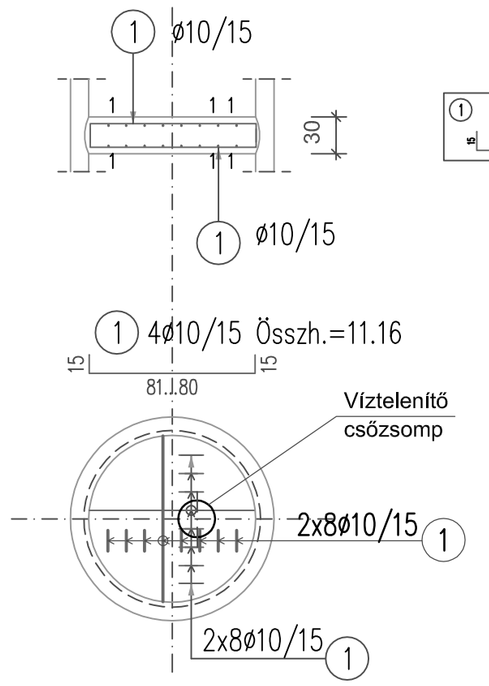

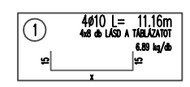

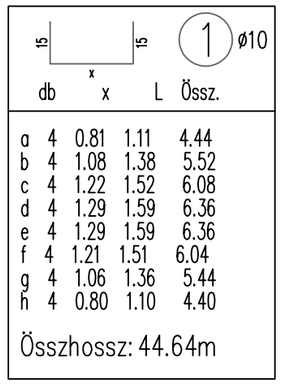

ÁTMÉRŐ–TÖMEG ÖSSZESÍTÉS

Jel	db	ø	Hossz	ø10
		[mm]	[m]	
1	4	10	11.16	44.64
		Összhossz [m]:		44.64
		Súly / ø [kg/m]:		0.617
		Összsúly / ø [kg]:		27.54
		Összsúly [kg]:		27.54

MEGJEGYZÉS:

1. Anyagminőségek:
   beton C 35/45-XC4-XA3-XV3(H)-24-KK (szulfátálló) vasbeton alaplemez
   C 30/37XC4-XA1-XV2 (H)-24-F4 (KK) (szulfátálló) vízalatti beton
   -betontakarás: 40 mm.
2. Betonacélminőség: B 500 B
3. Lakatosszerkezetek acélminősége: KO 36 (1.4541)
4. A bebetonozásra kerülő csőidomokat és lakatosipari szerkezeteket a betonozás megkezdése előtt kell a zsaluzatban elhelyezni.
5. Az előregyártott és monolit szerkezetekbe kerülő csőidomokat vízzáró tömítéssel kell elhelyezni.
6. Kapcsolatos terv: Gépész szerelési terv

Az előregyátott elemek SW UMWELTTECHNIK ROCLA HQ gyártmányok.

ELŐREGYÁRTOTT ELEM SZÜKSÉGLET:

ROCLA HQ R 140 H 140/230/16 vb.cső	1 db
ROCLA HQ R 140 H 140/160/16 vb. cső	1 db
ROCLA HQ FE-R140 (174) 150kN fedlap	1 db
Vágóél DN 140 átemelőhöz	1 db
Előregyártott szerkezetek összesen:	4 db

FELÜLNÉZET M=1:50

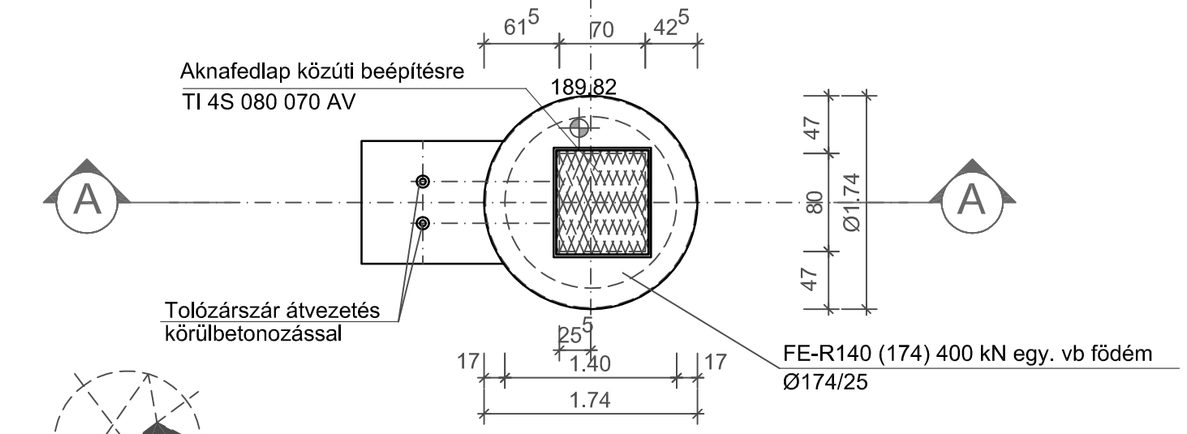

ALAPRAJZ M=1:50

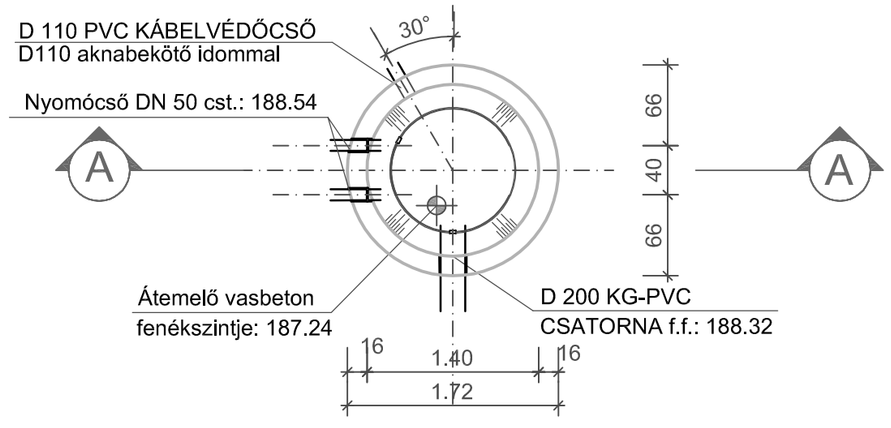

MEGVALÓSULÁSI TERV

Csepregi András

A megvalósulási tervek a Dunakanyar Konzorcium (A-Híd Építő Zrt. és Pentak Kft.) által szolgáltatott adatok alapján készültek

Megrendelő: Dunakanyar Csatornázási Társulás, 2017 Pócsmegyer, Hunyadi utca 6.	Fővállalkozó: A-HÍD ÉPÍTŐ ZRT. Penta® Dunakanyar Konzorcium, 1138 Budapest, Karikás Frigyes u. 20.
Megvalósulási tervet készítette: TECHNO GEO MÉRNÖKIRODA KFT. Techno-GEO Mérnökiroda Kft., 1118 Budapest, Nagyszeben út 24., www.techno-geo.hu, Tel.:06-1-246-06-34	Ügyvezető: Beretich Gábor; Megvalósulási tervet készítette: Agócs István, KB-T, VZ-TEL, VZ-TER, VZ-VKG 01-12628
Kiviteli terveket készítette:	
Generáltervező: BDL Környezetvédelmi Kft. BDL Környezetvédelmi Kft., 1118 Budapest, Rétköz utca 5., tel: 1-224-0670, www. bdl.hu	Altervező: Nívó Quattro Fővállalkozó, Ipari, Kereskedelmi és Szolgáltató Kft. Alapítva 1983. 1131 Budapest, Dolmány u. 12.
Generáltervező: Mitsányi Gábor, VZ-T/01-8194	Felelős tervező: Jenei Attila, VZ-T/13-4355
Tervező: Iván András	Tervező: Knolmár Marcell

Munkaszám: 1-13-57-7	Létesítmény: A szentendrei szennyvíz-agglomerációhoz tartozó települések szennyvíz-csatornázási rendszereinek fejlesztése KEOP - 1.2.0 / B -10-2010-0061
Tervfajta: Nyomvonalas létesítmények Megvalósulási terve	Megnevezés: **Szentendre szennyvízelvezetése** **20. jelű beemelő és szerelvényakna építési terve**

Rajzméret:	Méretarány:	Rajzszám:	Dátum:	Revízió:
-	**1:50**	**13.1-MT-5.7-0**	2016.03	**0**